


• ИРКУТСКИЙ ЗАВОД ПОЛИМЕРОВ

АЛЬБОМ ОБРАЗЦОВ ИСПОЛНИТЕЛЬНЫХ ГЕОДЕЗИЧЕСКИХ СХЕМ

РАЗМЕРЫ ФОРМЫ

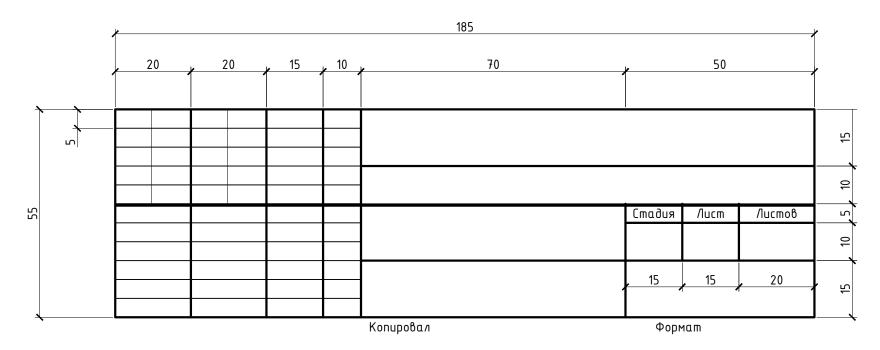

СОДЕРЖАНИЕ ГРАФ

ОБРАЗЕЦ ЗАПОЛНЕНИЯ

				1							
				2							
					Стадия	/lucm	Листов				
9	10	(1)	12	3	(5)	6	7				
				4	8						
	Формат (3)										

						ИСПОЛНИТЕЛЬНАЯ ДОКУМЕНТАЦИЯ по рабочему чертежу КЖ-97 №666777					
Изм. Кол	л.уч	/lucm	N док	Подпись	Дата	ИВАНОВСКИЙ ЗАВОД УГОЛЬНЫХ ОТХОДОВ					
Нач.участ	nka	Неруδи	н Т.А.		05.06.91		Стадия Лист Листо		Листов		
Прораб	Г	Потрохов С.Д.			05.06.91	СКЛАД СЫРЬЕВОГО ПРОДУЦИРОВАНИЯ			_		
Геодезист	n [Безугл	ов А.С.		05.06.91			1	1		
						ИСПОЛНИТЕЛЬНАЯ СХЕМА ПЛАНОВО-ВЫСОТНОГО ПОЛОЖЕНИЯ КОЛОНН	000" СтройКом"		Ком"		

В графе 1 указывают обозначение документа;

в графе 2 – наименование предприятия, в состав которого входит здание (сооружения);

в графе 3 - наименование зданий (сооружений);

в графе 4 – наименование схемы;

в графе 5 – условное обозначение стадии проектирования. В исполнительной документации графа не заполняется;


в графе 6 – порядковый номер листа;


в графе 7 - общее количество листов документа;


в графе 8 – наименование или различительный индекс организации;


в графе 9-12 - должности, фамилии, подписи исполнителей и других лиц, ответственных за содержание документа, даты подписания документа;

в графе 13 - обозначения формата листа.

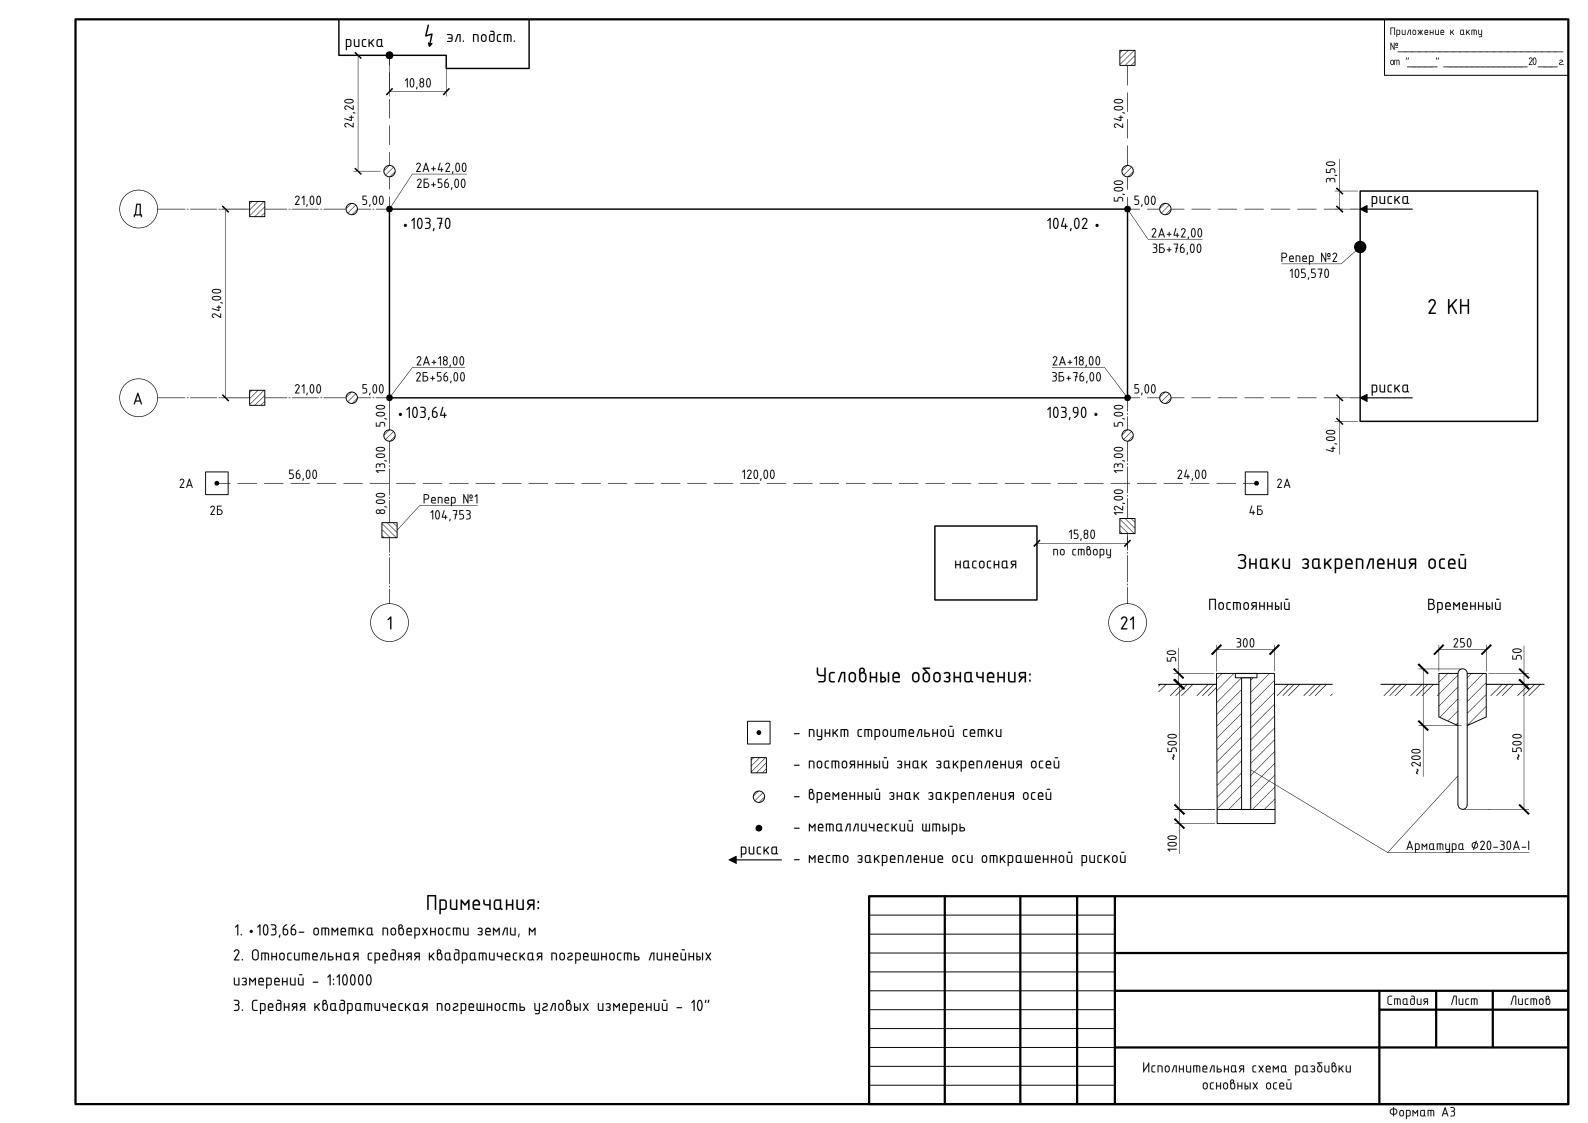

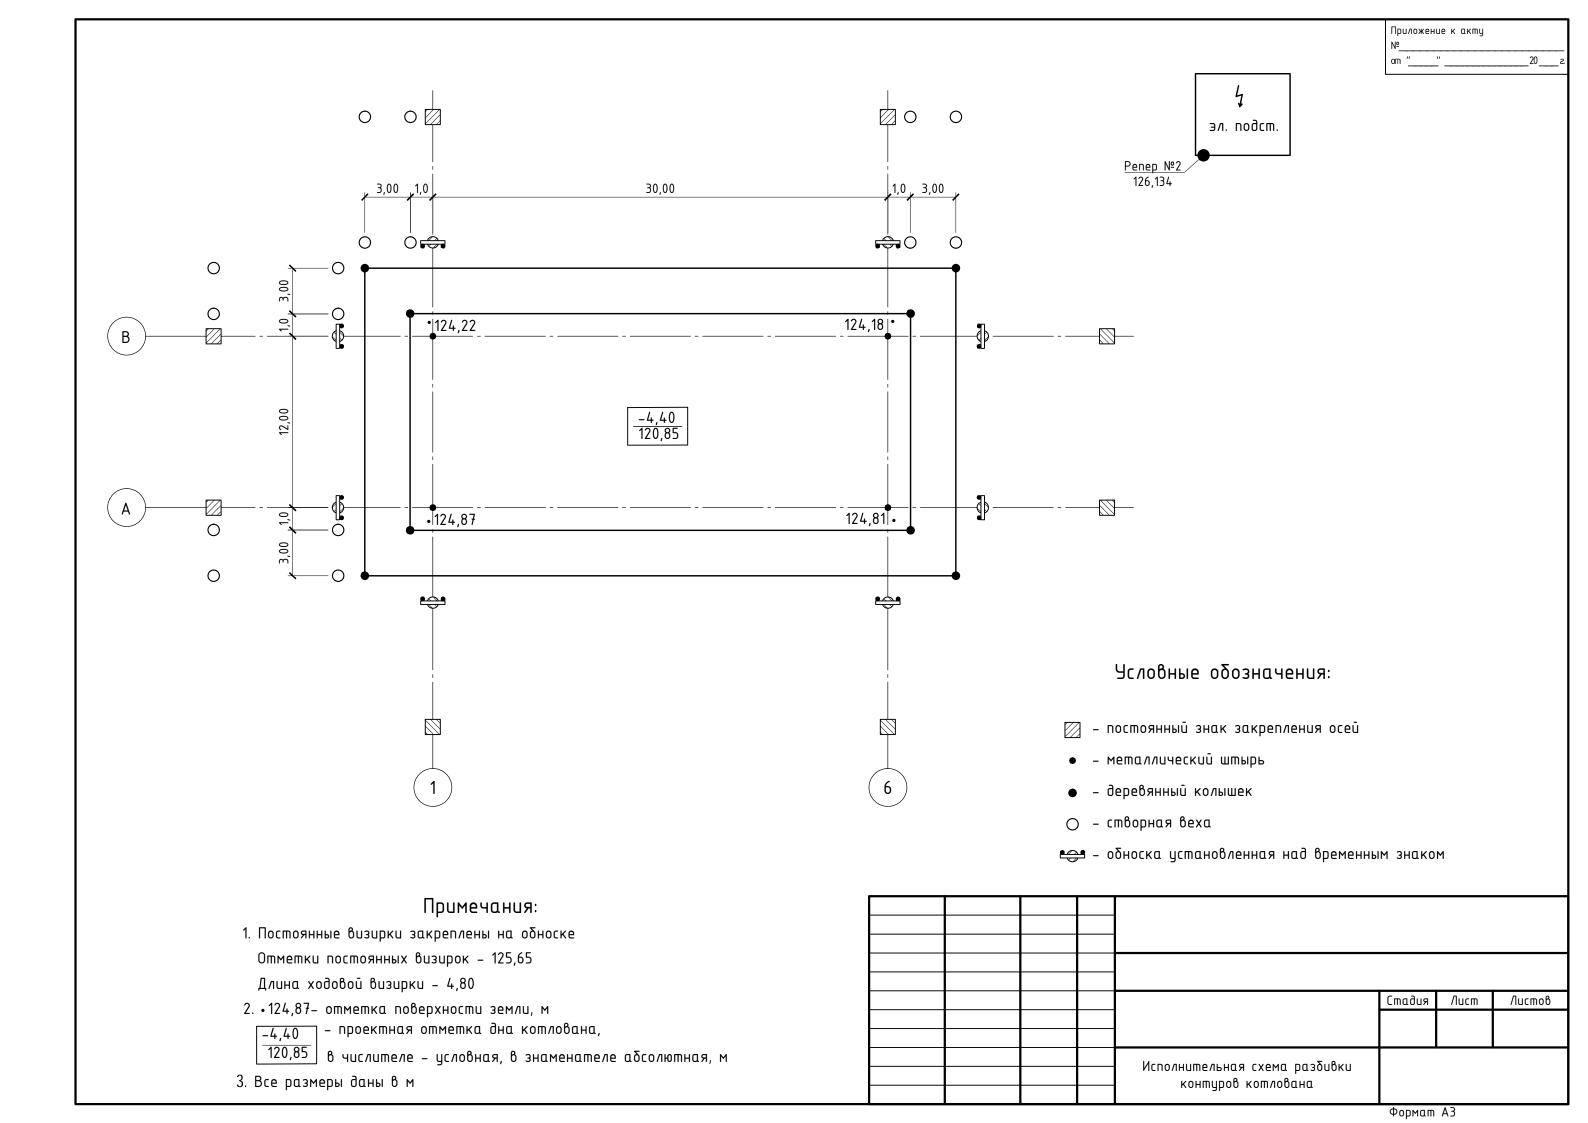

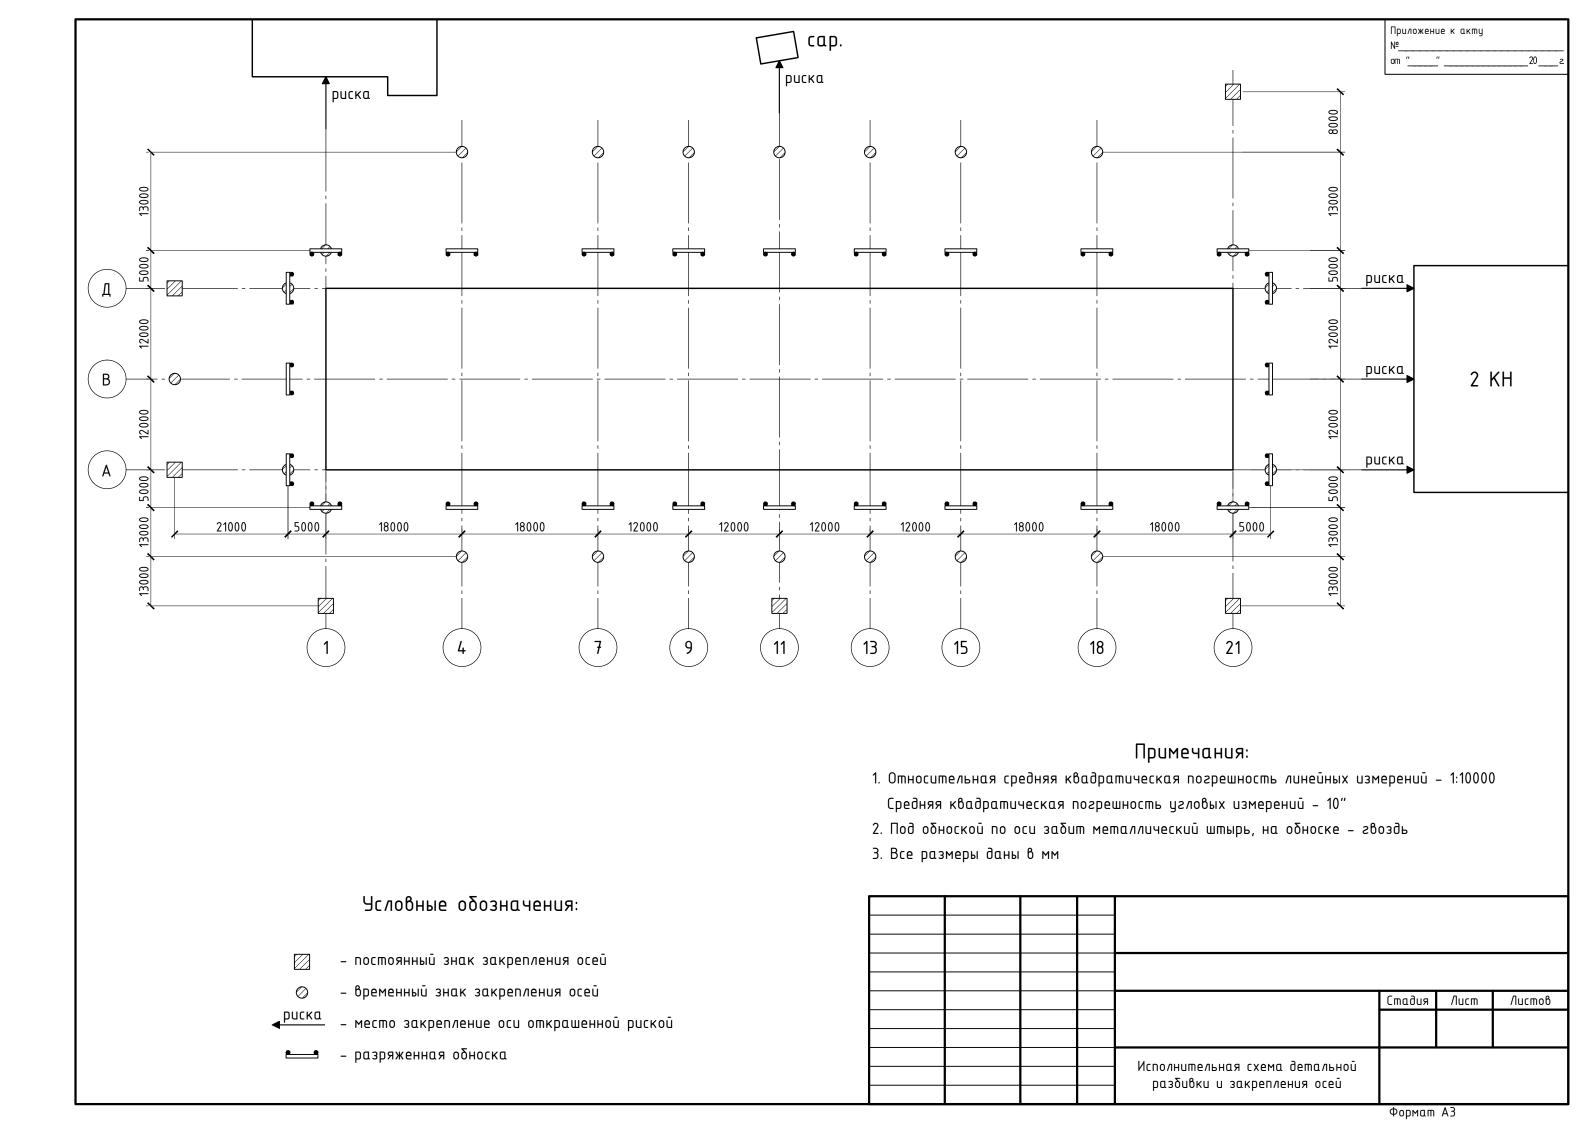


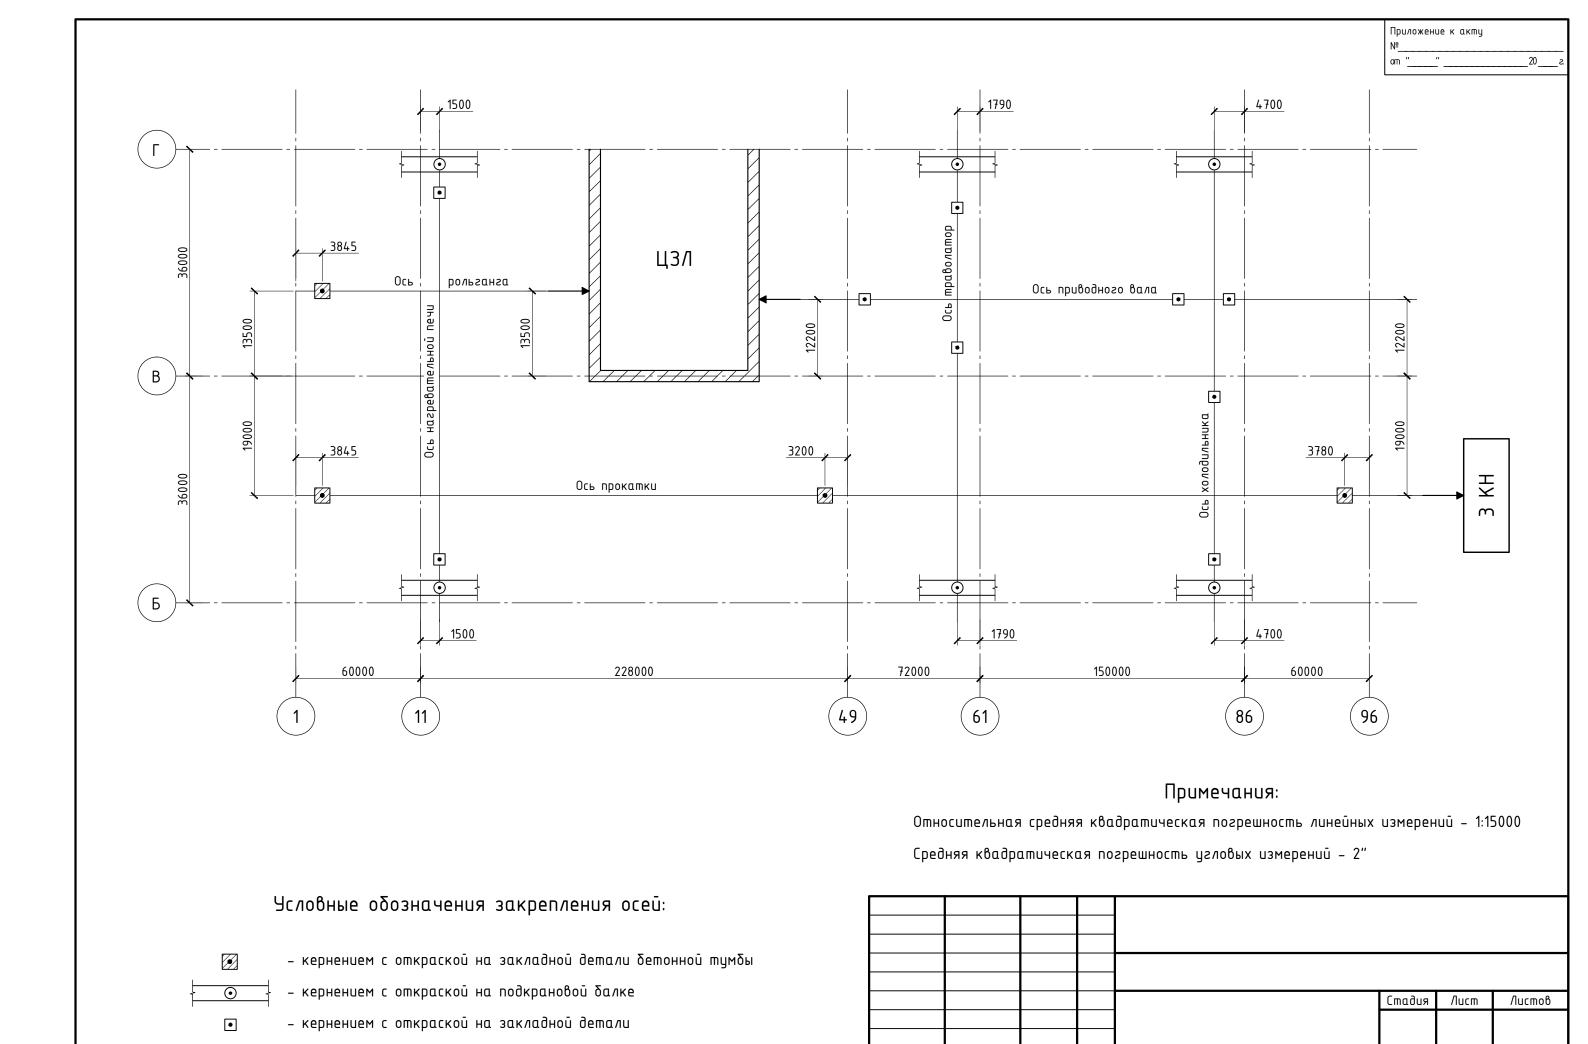


- откраской в виде рисок на стене

Формат АЗ

Исполнительная схема разбивки основных технологических осей

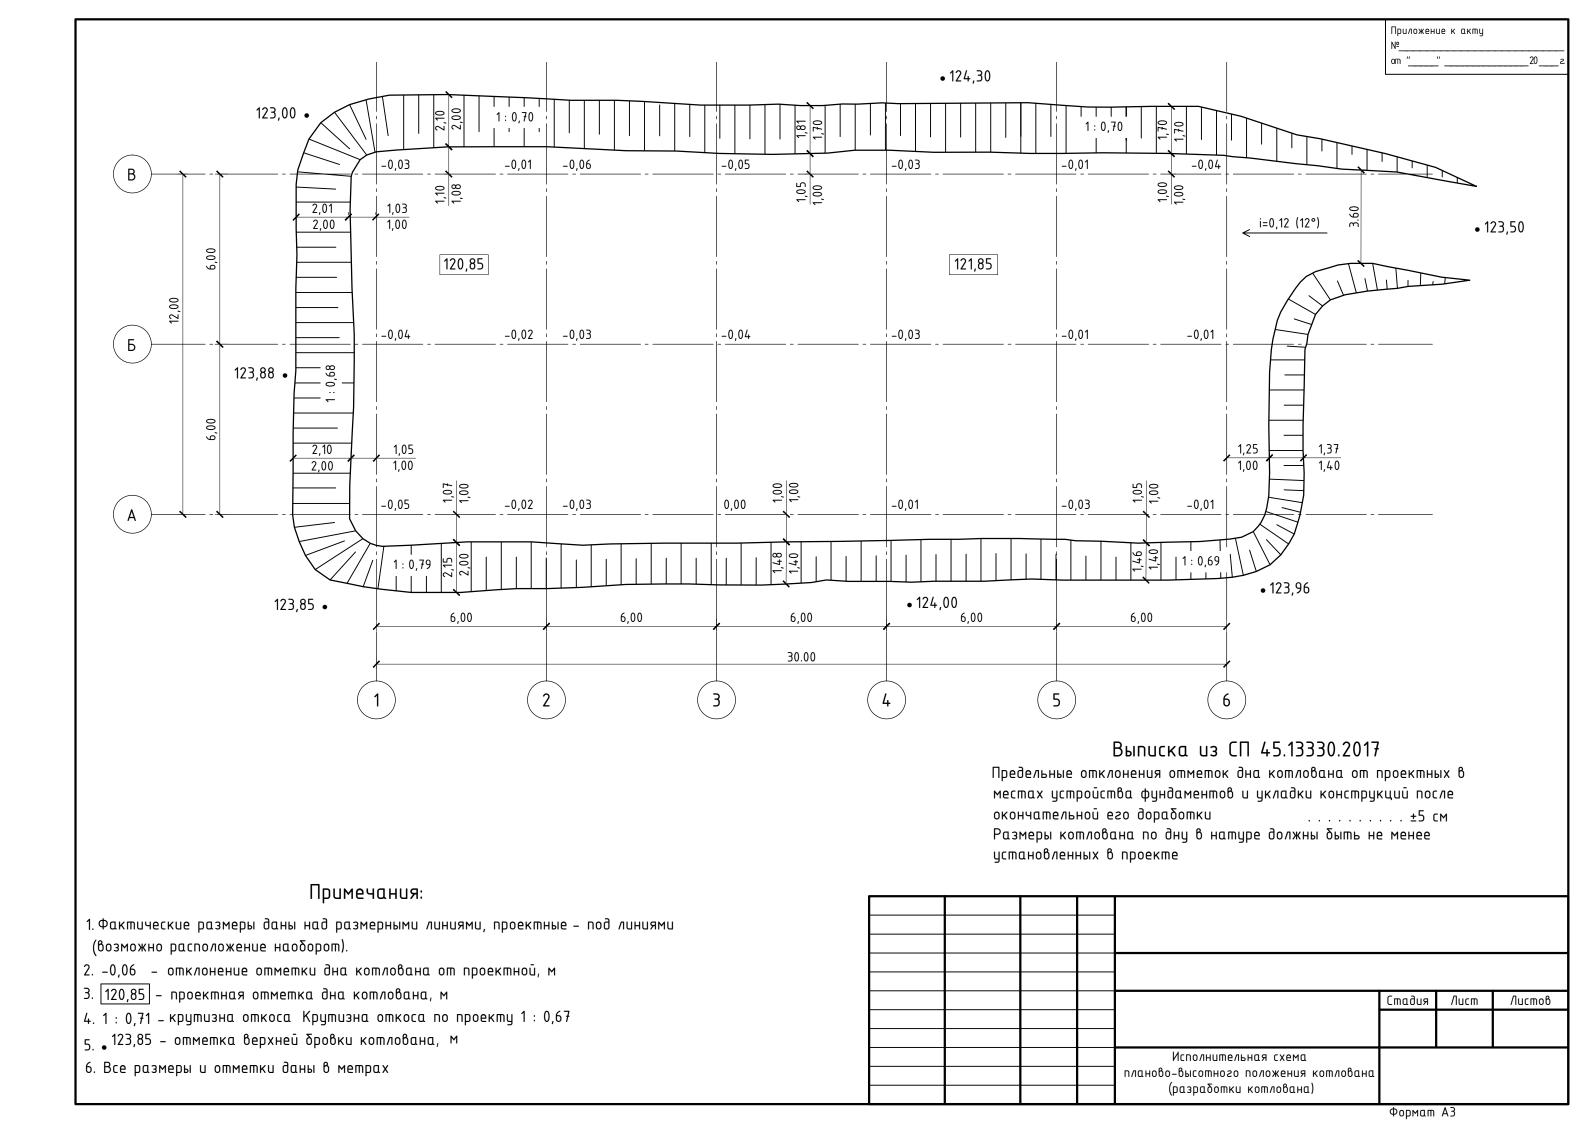

Приложение к акту _20__

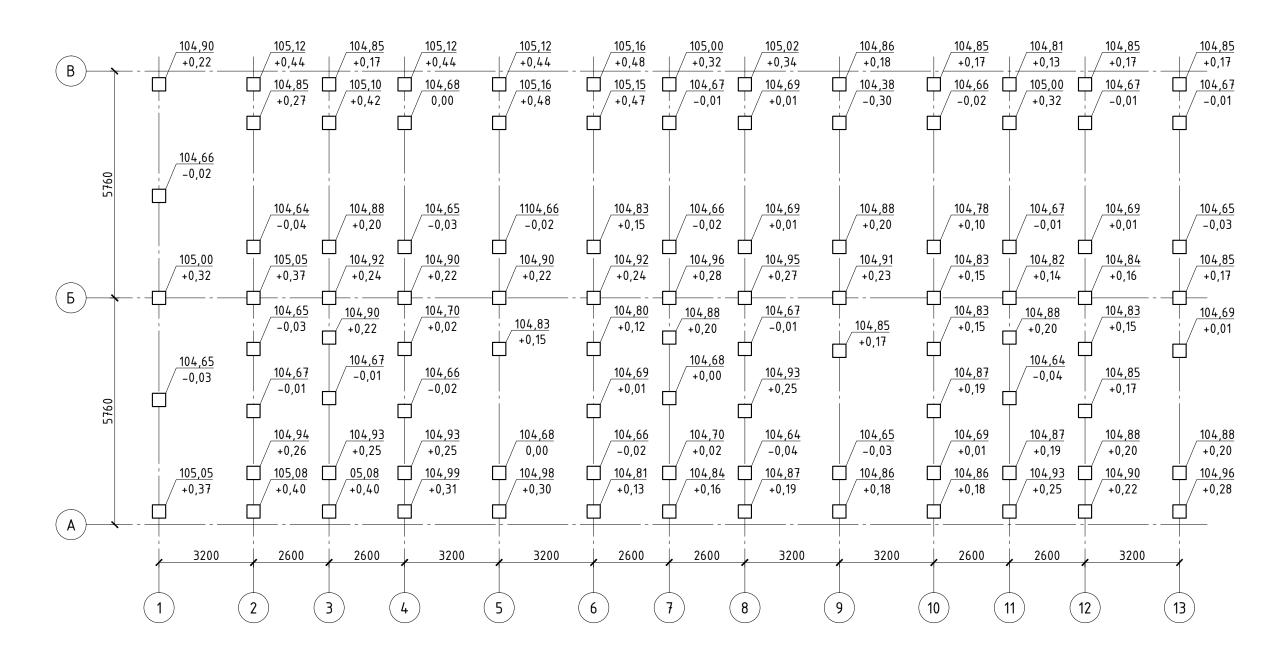


Примечания:

- 1. Проектная отметка погружения острия свай 98,68 м.
- 2. Длинна всех свай 6 м.

- 3. Проектная отметка голов свай 104,68 м.
- фактическая отметка головы сваи до срубки, м +0,37 — отклонение фактической отметки острия, м
 - (+) свая недобита
 - (_) свая перебита

	-				
			Стадия	/lucm	Листов
		Исполнительная схема			
		высотного положения свай			
		до срубки			
=	Формат	Δ3			

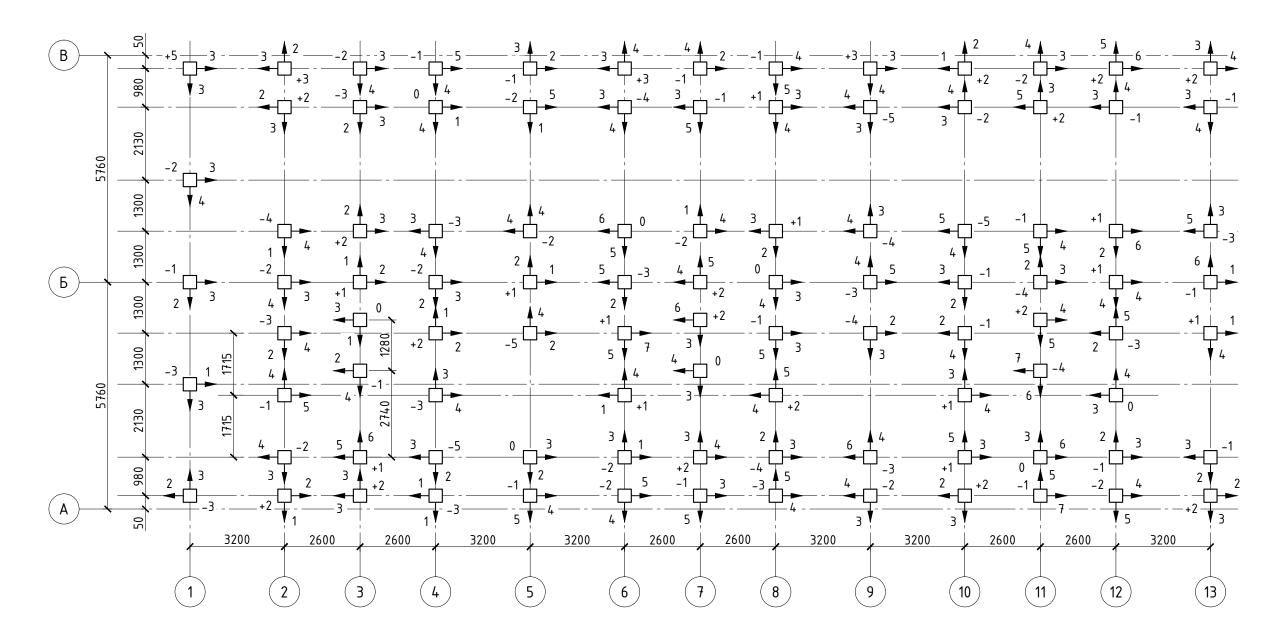

Выписка из СП 45.13330.2017

Предельные отклонения в плане свай диаметром до 0,5 м при однорядном расположении свай: поперек оси свайного ряда ±0,2d


вдоль оси свайного ряда ±0,3d


Примечание: d-диаметр круглой свай или меньшая сторона прямоугольной


Предельное отклонение отметок голов свай с монолитным ростверком ±3 см

- 1. направление и величина отклонения центра сваи от проектного положения в см (так же может указываться в мм.)
- 2. +3 отклонение головы сваи от проектной отметки после срубки в см. Н_{пр}=104,530 м

			Стадия	/lucm	Листов
		Исполнительная схема			
		планово-высотного			
		положения свай	Φ		

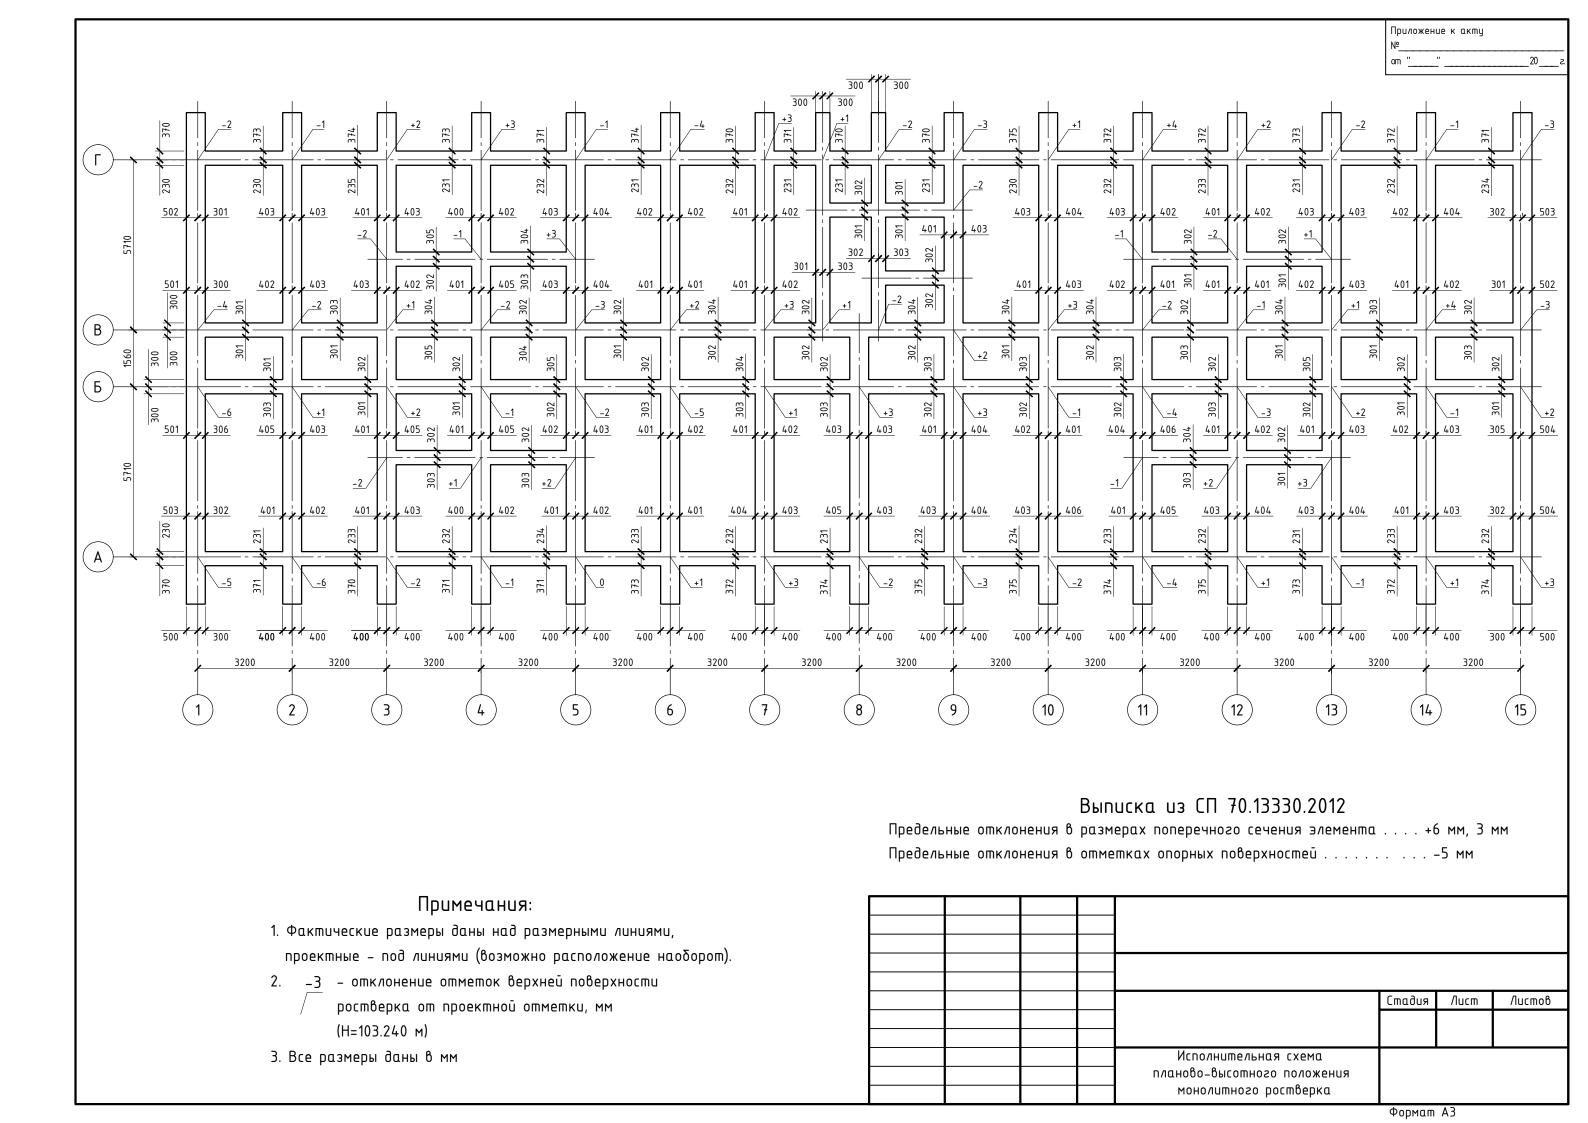

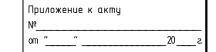

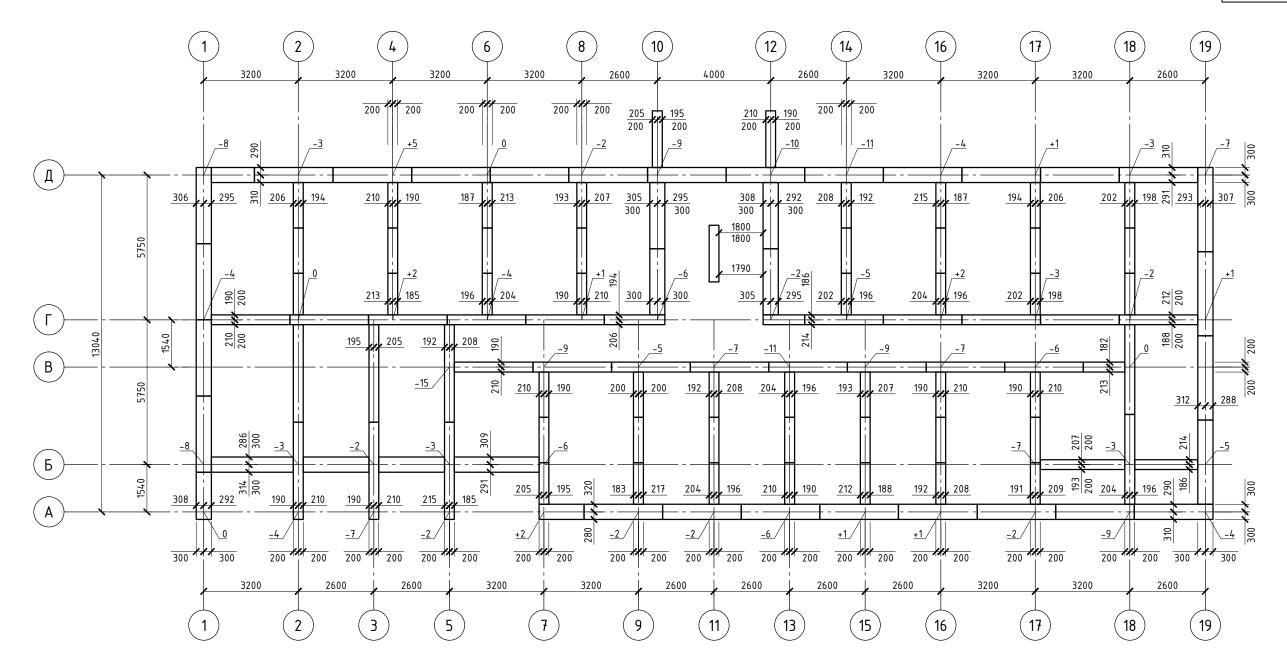



Выписка из СП 70.13330.2012

Предельное отклонение по смещению установочных ориентиров фундаментных блоков относительно разбивочных осей 12 мм


- 1. Фактические размеры даны над размерными линиями, проектные – под линиями (возможно расположение наоборот).
- 2. +5 отклонение отметок верхних опорных поверхностей фундаментов от проектной, мм $(H_{np}=180,00 \text{ M})$
- 3. Все размеры даны в мм

			Стадия	/lucm	Листов
		Исполнительная схема			
		планово-высотного положения			
		сборного ленточного фундамента			
		·	формал	۸ ٦	•

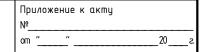

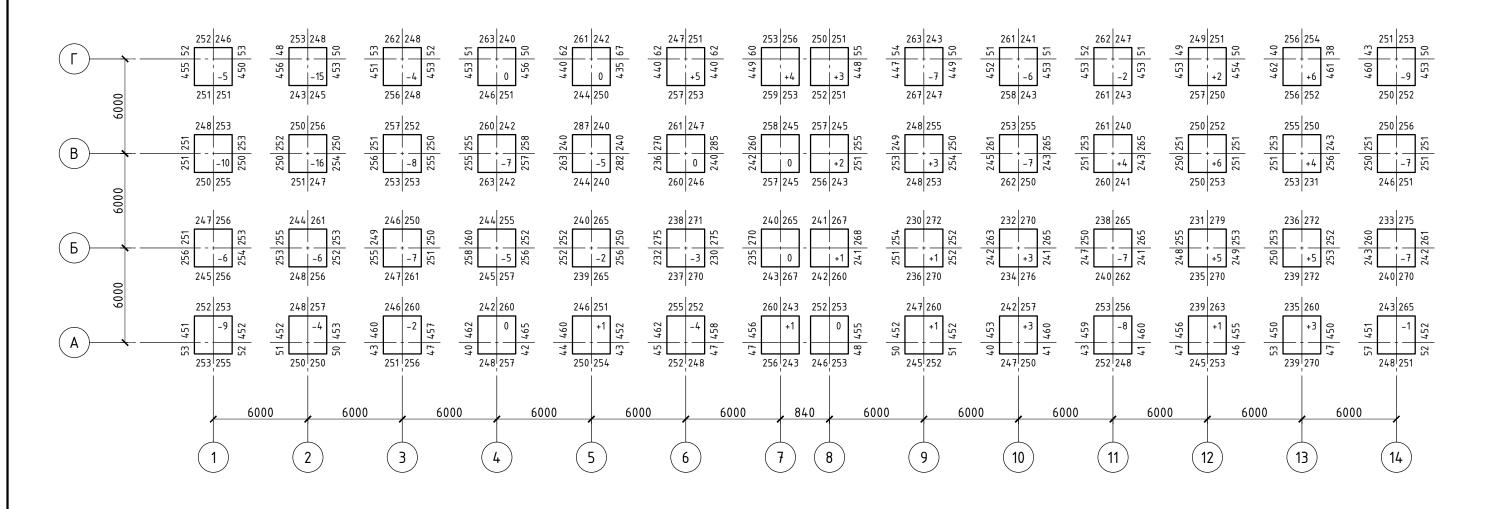

Проектные размеры стакана в нижнем сечении, мм

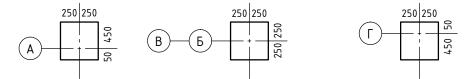

Примечания:


- 1. Фактические размеры стакана фундамента даны в нижнем сечении, мм
- 2. -8 отклонение отметки дна стакана от проектной, мм
- 3. Проектная отметка 0,800 м ($H_{a\delta c}$ = 130,00 м)
- 4. Все размеры даны в мм

Выписка из СП 70.13330.2012

Предельное отклонение по смещению осей стаканов фундаментов относительно разбивочных осей 12 мм

Предельное отклонение отметок дна стаканов фундаментов от проектных:


		_				
				Стадия	/lucm	Листов
			Исполнительная схема			
			планово-высотного положения стаканов			
			сборных фундаментов			
				формал		

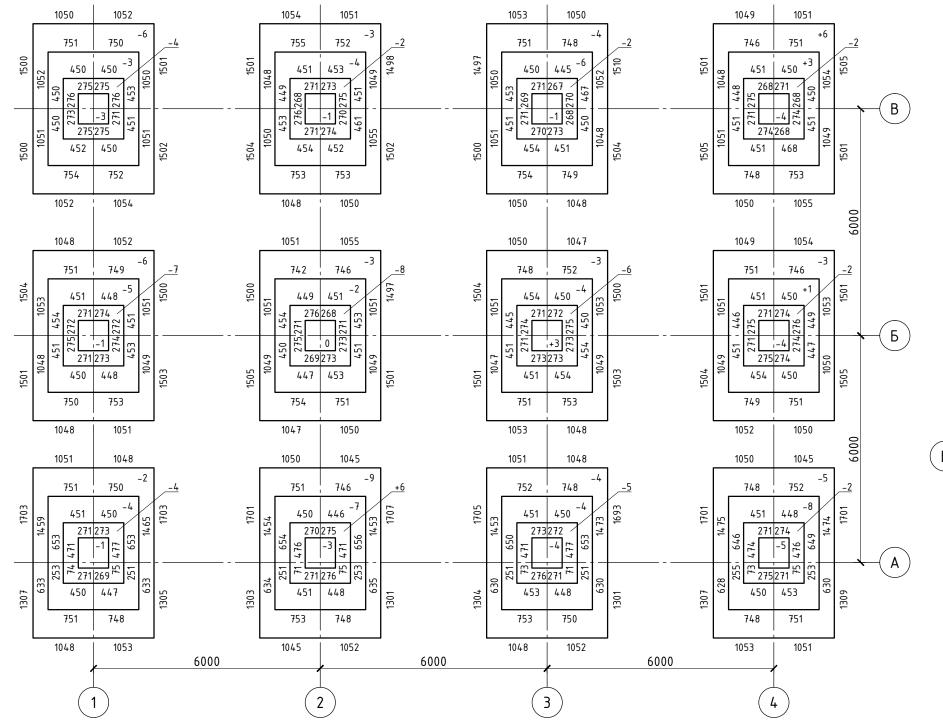

Выписка из СП 70.13330.2012

№ n.n.	Предельные отклонения	Величины
1.	В длине или пролете элементов	± 20 mm
2.	В размерах поперечного сечения элементов	+6 мм; –3 мм
3.	В отметках поверхностей и закладных элементов служащих опорными для колонн и других сборных элементов	– 5 мм


Проектные размеры элементов фундамента

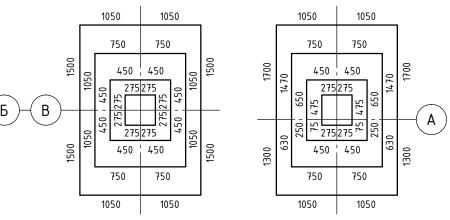



Разрез 1-1 103,245 102,345 102,045


- 1. 1048 фактические размеры элементов фундамента
- 2. -5 отклонение отметок опорных поверхностей и других элементов фундамента от проектных отметок, мм
- 3. Все размеры даны в мм

	·							
				Стадия	/lucm	Листов		
			Исполнительная схема					
			планово-высотного положения					
			монолитных фундаментов					
Формал ДЗ								

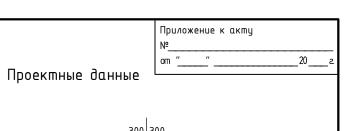

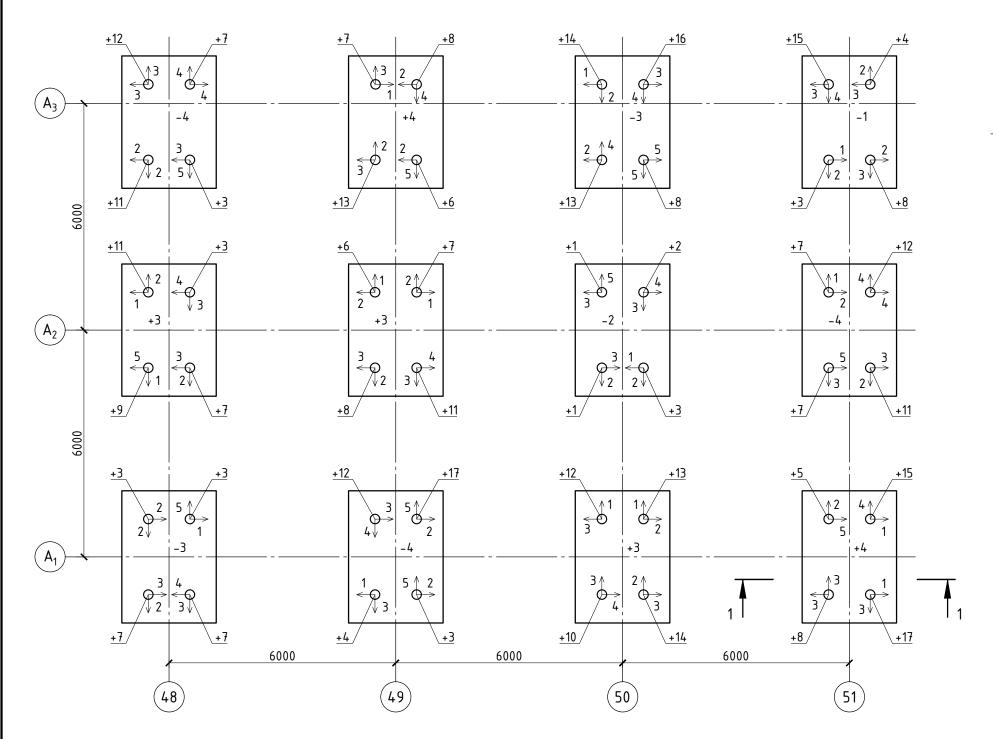

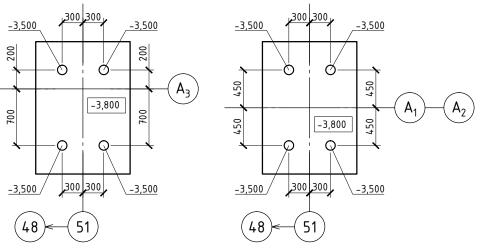

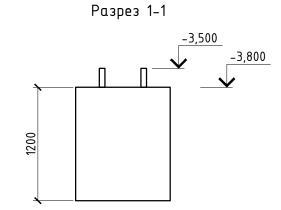



Выписка из СП 70.13330.212

Предельные отклонения в расположении анкерных болтов:
в плане внутри контура опоры 5 мм
в плане вне контура опоры
no βыcome

- направление и величина смещения анкерного болта в плане относительно проектного положения, мм
- отклонение отметки верхнего торца анкерного болта от проектной, мм
- 3. Все размеры даны в мм

			Стадия	/lucm	Листов
	·	Исполнительная схема			
		планово-высотного положения анкерных			
	Формат	Λ 3			

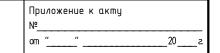

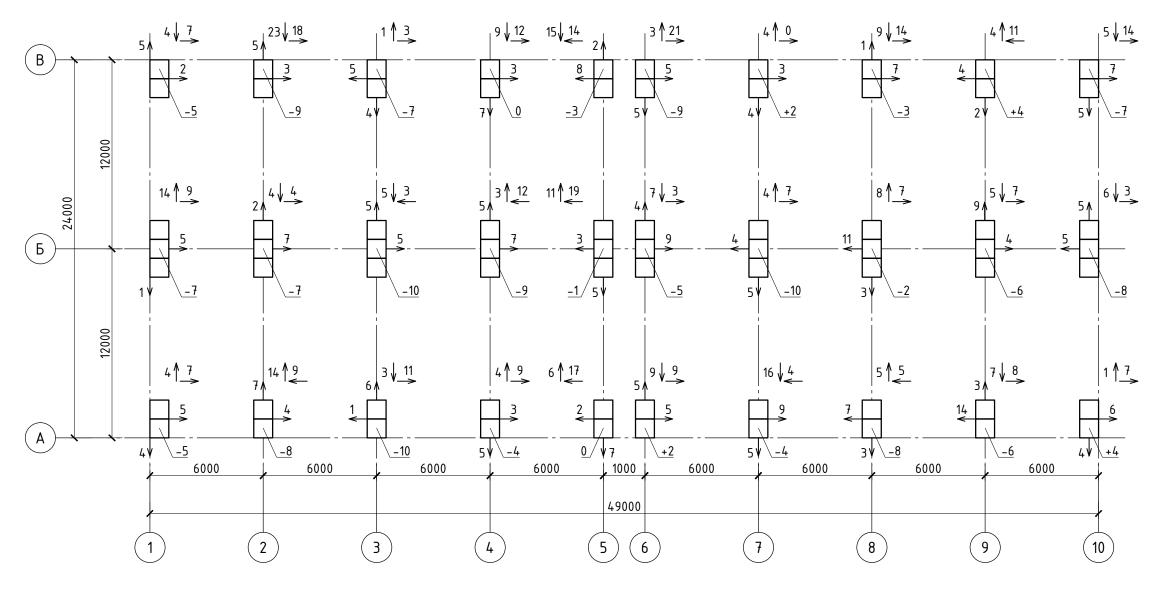

Примечания:

- - величина и направление смещения оси колонны в нижнем сечении относительно разбивочной оси
- величина и направление отклонения оси колонны в верхнем сечении от вертикали, мм
- 3. +2 отклонение верха колонны от проектной отметки, мм (H_{пр}=134,075 м)
- 4. Все размеры даны в мм

Предельное отклонение от совмещения рисок геометрических осей колонн в нижнем сечении с рисками разбивочных осей 8 мм

Выписка из СП 70.13330.2012


Предельные отклонения осей колонн одноэтажных зданий в верхнем сечении от вертикали при длине колонн:

до 4 20 мм св 4 до 8 25 мм св 8 до 16 30 мм св 16 до 25 40 мм

Предельные разности отметок верха колонн одноэтажных зданий и соорижений при длине колонн:

	_				
до	4 .		 	14	MM
св	4 0	о 8.	 	16	MM
св	8 8	o 16	 	20	MM
сß	16	3o 25	 	24	мм

				Стадия	/lucm	Листов
			Исполнительная схема			
			планово-высотного положения колонн одно∋тажного			
			произбодственного здания			
· · · · · · · · · · · · · · · · · · ·	•	•		формал	4.5	

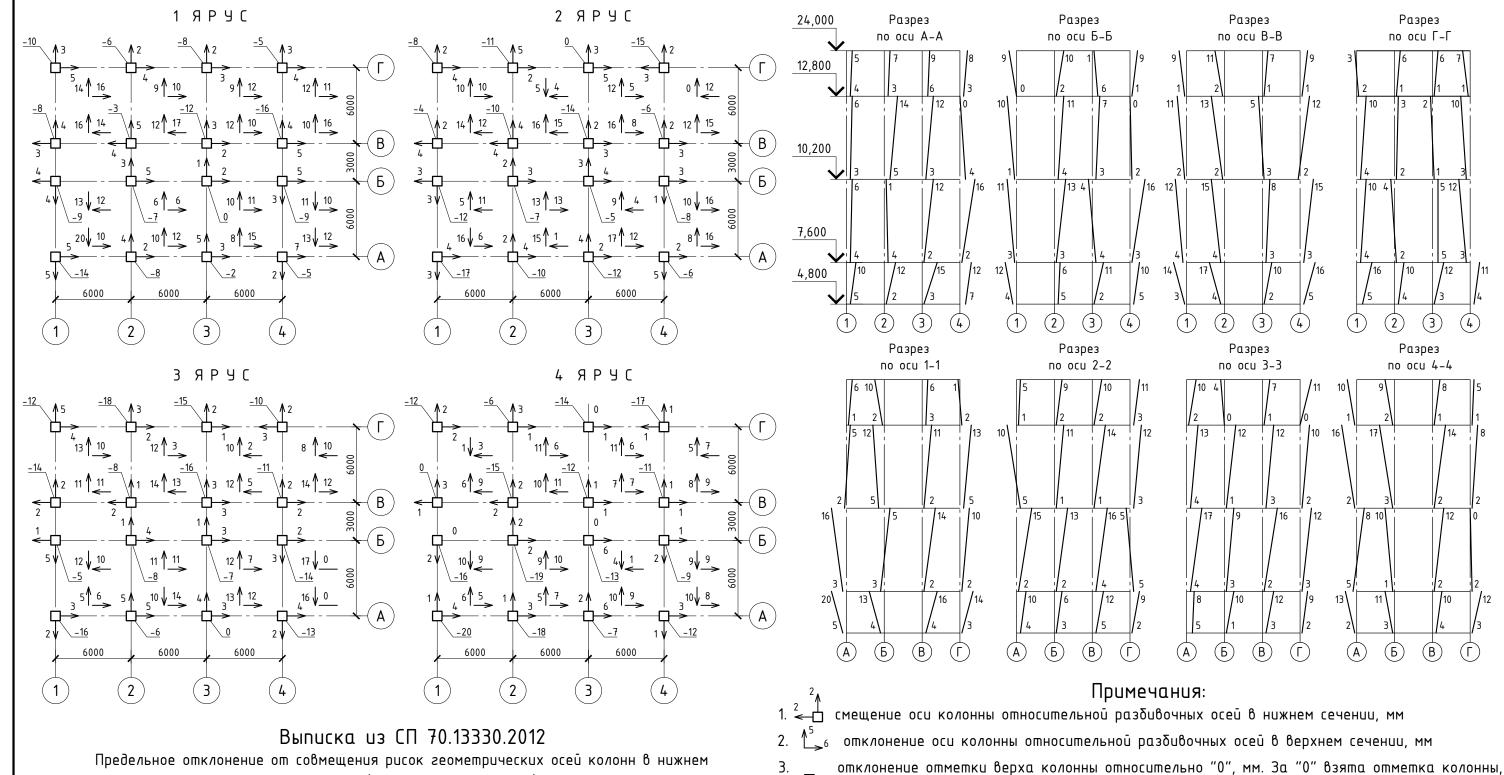

Предельные отклонения от совмещения в многоэтажных зданиях рисок геометрических осей колонн в верхнем сечении с рисками разбивочных осей при длине колонн, м

до 4 12 мм

св 4 до 8 15 мм


св 8 до 16 20 мм

св 16 до 25 25 мм

Предельная разность отметок верха колонн каждого яруса многоэтажных зданий и сооружений в пределах выверяемого участка при контактной установке 12*2n (гле n-порядковый номер яруса колонн)

- 3. отклонение отметки верха колонны относительно "0", мм. За "0" взята отметка колонны Q_{-14} имеющая наибольшую абсолютную величину
- 4. Разрезы по осям выполняются при монтаже колонн с превышением допусков СНиП 3.03.01-87
- 5. Схема заполняется после возведения каждого яруса

			Стадия	/lucm	Листов
		Исполнительная схема			
		планово-высотного положения колонн			

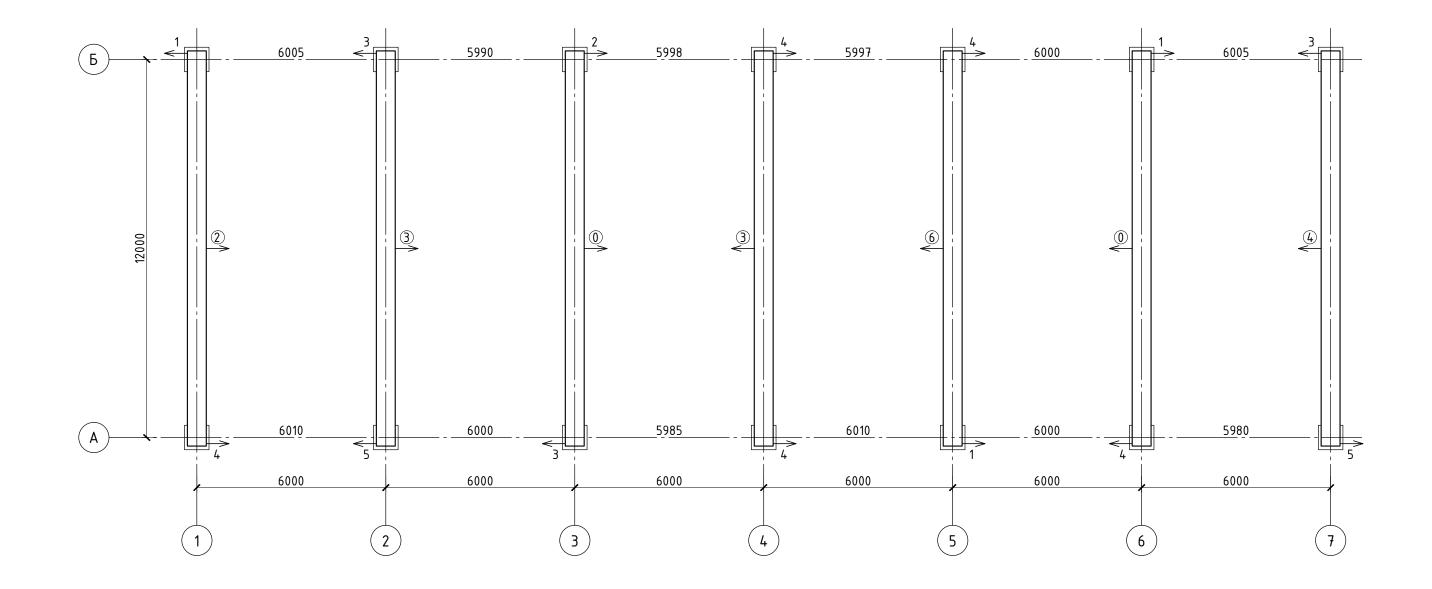

Выписка из СП 70.13330.2012


Предельное отклонение от совмещения рисок геометрических осей ферм в нижнем поясе с рисками геометрических осей опорных конструкций в верхнем сечении . . . 8 мм

Предельное отклонение геометрических осей ферм в верхнем поясе относительно вертикали . . . 8 мм

Примечания: 1. → отклонение осей ферм по нижнему поясу относительно осей опорных конструкций, мм 2. 6002 фактическое расстояние между осями ферм в уровне нижних поясов, мм 3. ② отклонение оси фермы в верхнем поясе от вертикали, мм

4. Все размеры даны в мм

			Стадия	/lucm	Листов
		Исполнительная схема			
		планового положения ферм			

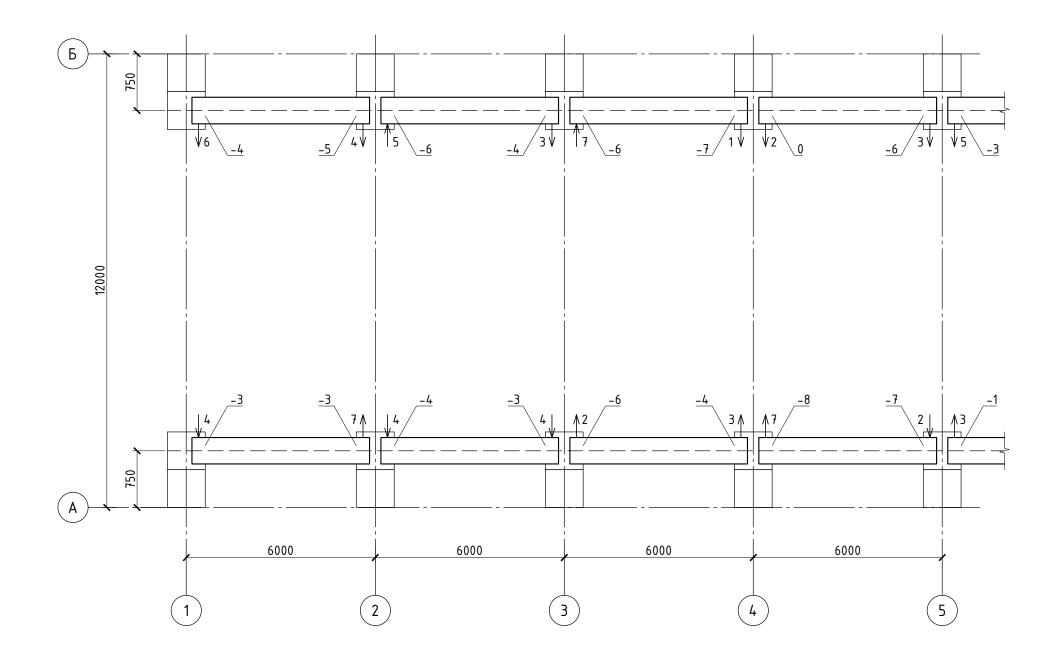


Выписка из СП 70.13330.2012

Предельное отклонение от совмещения рисок геометрических осей подкрановых балок с рисками разбивочных осей 8 мм

Предельное отклонение разности отметок верхних полок подкрановых балок на двух соседних колоннах вдоль ряда и на двух колоннах в одном поперечном разрезе пролета . . . 15 мм

- 1. ——— направление и величина смещения продольной оси подкрановой балки от проектного положения, мм
- 2. -5 отклонение отметок верхних полок подкрановых балок относительной самой высокой точки на пересечении осей Б/4 с условной отметкой +7.427 м, принятой за "0"
- 3. Проектная условная отметка верха опорной поверхности подкрановой балки +7.400 м
- 4. Все размеры даны в мм

			Стадия	/lucm	Листов
		Исполнительная схема			
		Исполнительная схема планово-высотного положения			

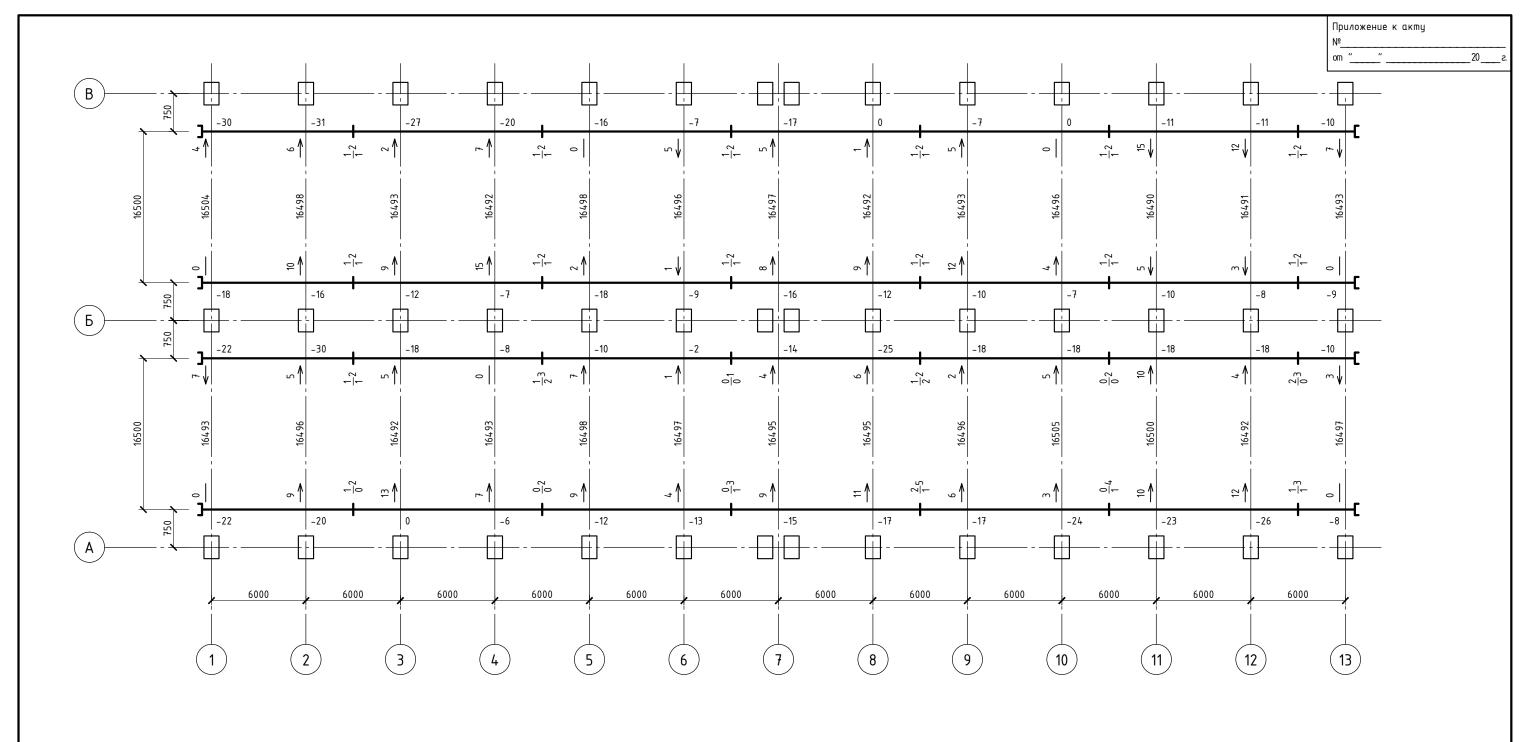


Условные обозначения:

стык рельсов

– конец рельсового пути с упором

- 1. $\stackrel{15}{\longrightarrow}$ направление и величина отклонения оси рельса от разбивочной оси, мм
- 2. -26 отклонение отметки головки рельса относительно "0". За "0" взята самая высокая точка рельса
- 3. 16493 фактическое расстояние между осями подкрановых рельсов, мм
- 4. $\frac{1}{2}$ характеристика стыка в мм: в числителе взаимное смещения торцов смежных подкрановых рельсов по высоте, в знаменателе – взаимное смещение торцов смежных подкрановых рельсов в плане, справа от дроби – величина зазора в стыках рельсов
- 5. Все размеры даны в мм

		·				
				Стадия	/lucm	Листов
			Исполнительная схема			
			планово-высотного положения			
			подкрановых путей			
·	·		·	Формал	٧3	

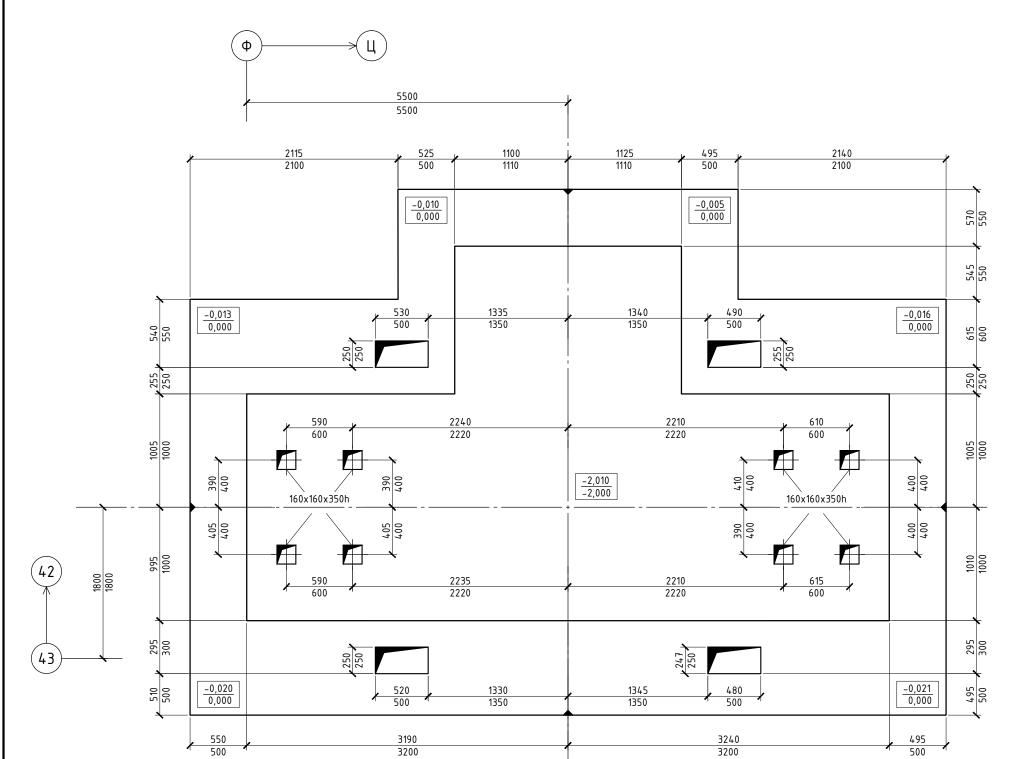

Приложение к акту

Выписка из СП 70.13330.2012

Величины предельных отклонений:

В длине или пролете элементов . . . ±20 мм


В размерах поперечного сечения элементов . . . +6 мм; -3 мм

В отметках поверхностей и закладных элементов служащих опорами . . . -5 мм

Горизонтальных плоскостей на всю плоскость выверяемого участка . . . 20 мм

- 1. Над размерными линиями даны фактические размеры, под линиями проектные (возможно расположение наоборот).
- 2. Оси фундамента открашены, места откраски даны условным знаком (🔺)
- 3. Размеры даны в мм, отметки в м

	 -				
			Стадия	/lucm	Листов
		Исполнительная схема			
		планово-высотного положения			
		фундамента под оборудование			
			Формат	Δ3	

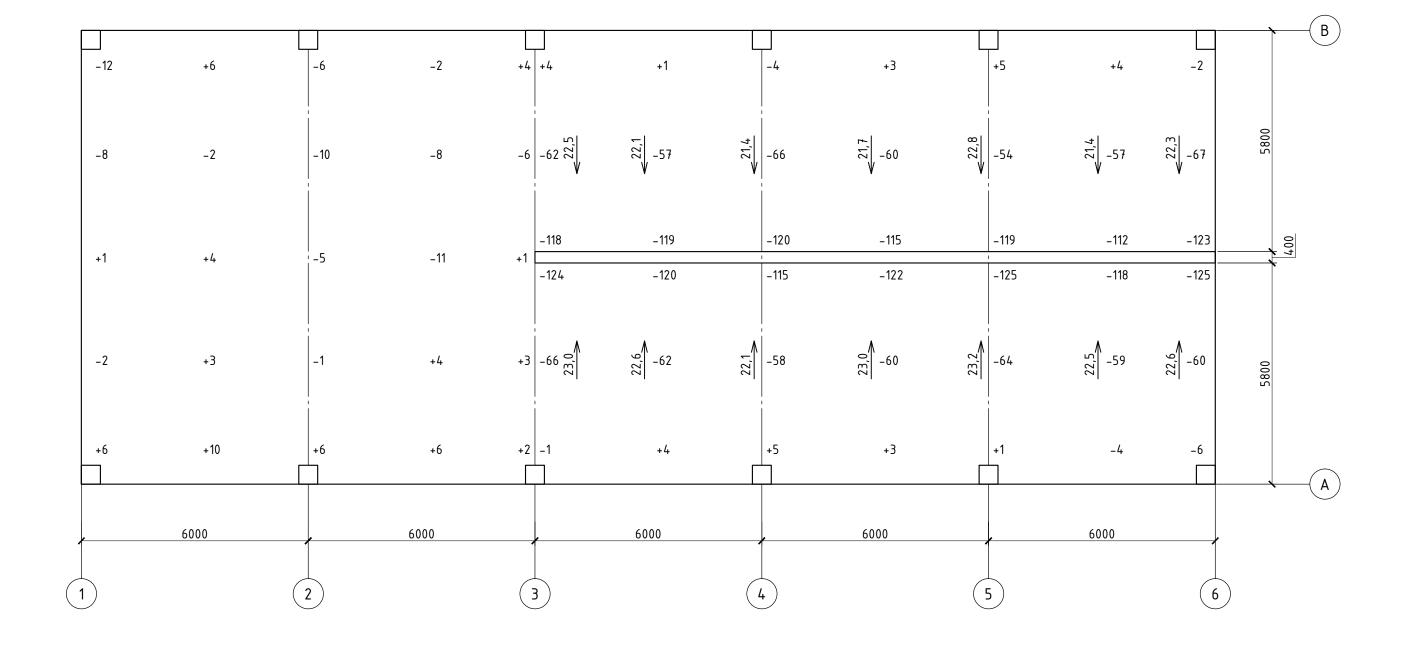


Выписка из СП 29.13330.2011

Предельное отклонение покрытий от заданного уклона 0,2% но не более 20 мм

- 1. +6 отклонение отметки верха пола относительно "0". За "0" взята проектная отметка пола (Hnon=123,260) на горизонтальном участке
- 2. 23,0 направление и величина уклона пола. Проектный уклон пола на наклонном участке 22%
- 3. Все размеры даны в мм

	_				
	·				
			Стадия	/lucm	Листов
				·	
	·	Исполнительная схема			
		исполнашельная схема навелировки пола			
		пассларовка пола			

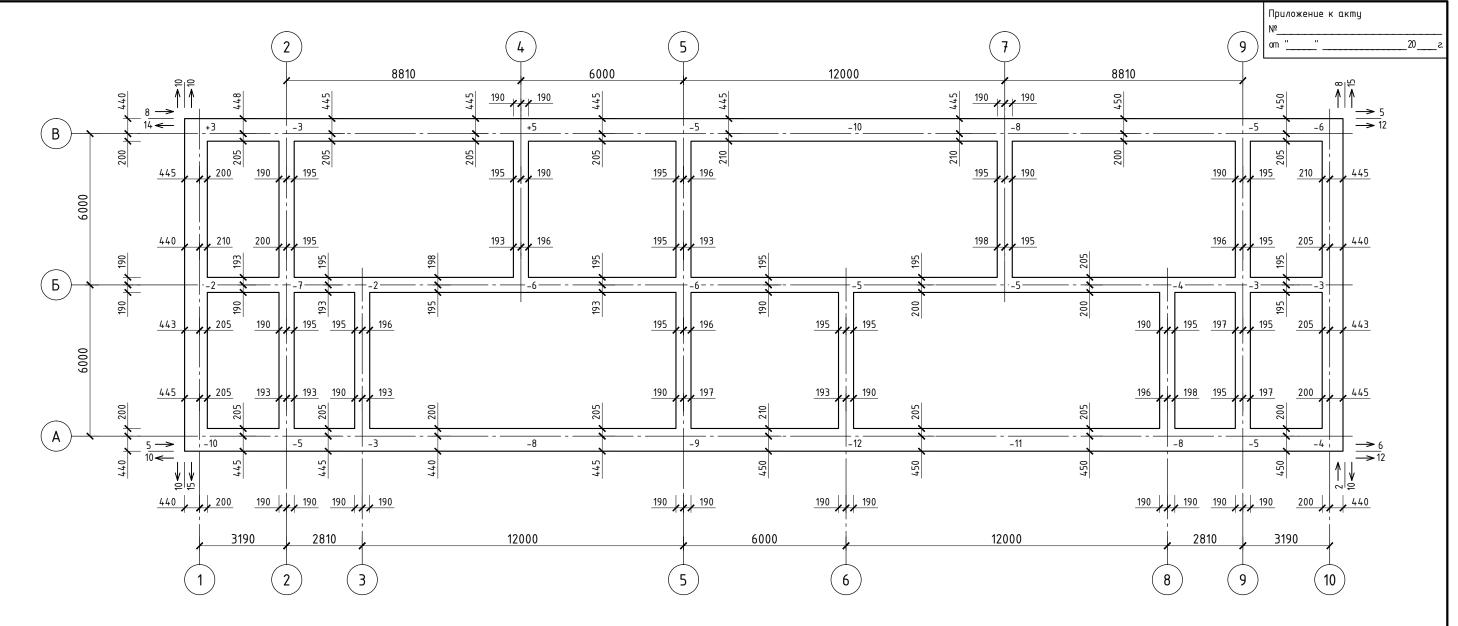

Примечания:

- привязка кирпичной кладки к строительной оси, мм
- отклонение отметок кирпичной кладки от проектной, мм 2. Проектная условная отметка 8,240
- направление и величина отклонения углов кладки от вертикали: в числителе – на один этаж в знаменателе – на все здание


4. Все размеры даны в мм

Выписка из СП 70.13330.2012

Предельные отклонения от проектных размеров: по отметкам опорных поверхностей -10 мм Предельное отклонение по смещению осей конструкций от разбивочных осей 10 мм Предельные отклонения поверхностей и углов кладки от вертикали: на один этаж 10 мм на все здание высотой более двух этажей . . 30 мм

			Стадия	/lucm	Листов
	·	Исполнительная схема			
		планово-высотного положения			
		кирпичной кладки			
			Формар		

Приложени	е к акту		
Nº			
om " "		20	

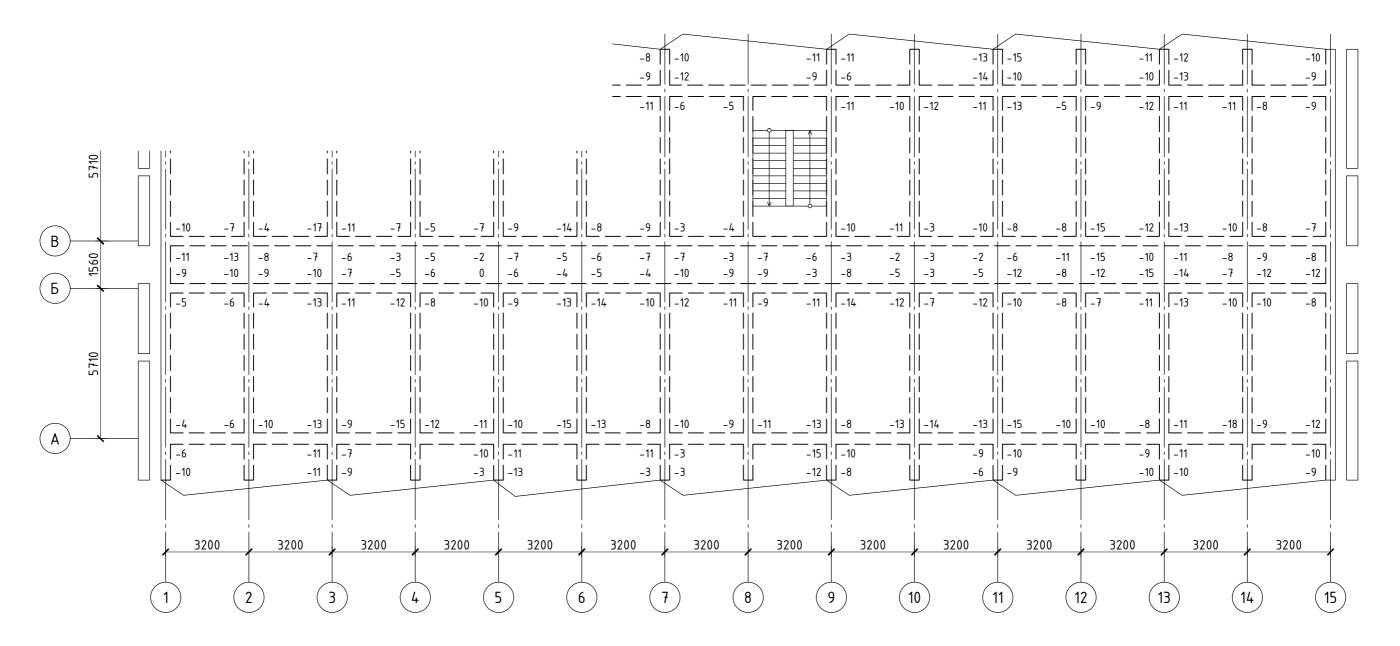

Выписка из СП 70.13330.2012

Предельное отклонение в разности отметок лицевых поверхностей двух смежных панелей (плит) перекрытий вдоль шва при длине плит, м:

до 4 5 мм св 4 до 8 6 мм св 8 до 16 8 мм


- 1. -15 отклонение отметок лицевой поверхности плит перекрытий относительно самой высокой точки на перекрытиц, взятой за "О" и имеющей условную отметку 2,840 м. Проектная условная отметка плит перекрытия 1 этажа 2,820 м
- 2. Все размеры даны в мм

			Стадия	/lucm	Листов
		Исполнительная схема высотного			
		положения плит перекрытия 1 этажа			
	-		Формал	۸٥	

Гз Отвесы Д ось направляющих кабины ₽ Π2 Γ1 Г2

А, А1, Б, Б1, В – размеры определяемые (монтажным) установочным чертежом. Размер В равен расстоянию между направляющими кабины минус 50 мм; В1, В2, Г1, Г2, Г3, Г4, Д1, Д2, Д3, Д4, Е1, Е2, Е3, Е4 – определяемые размеры, при этом Гз, Г4 – определяются только для лифта с проходной кабиной

Проектные размеры шахты и ее привязка к осям. Расположение отвесов

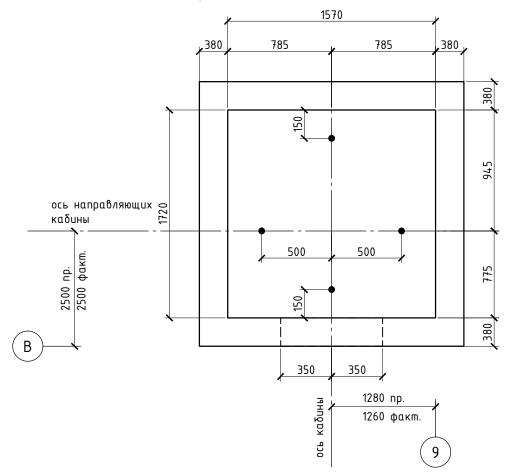


Результаты фактических измерений

		Размеры, мм										Отметки	Отклонение отметки по-	
Место измерения	B1	B ₂	Γ1	Γ2	Д1	Д2	Дз	Д4	E1	E2	Ез	E4	приямка посадочных площадок	Omi icinika
Приямок шахты	295	300	360	370	781	779	951	948	790	785	795	796	-0,995	_
1 этаж	280	295	365	370	775	780	956	950	780	785	788	787	0,021	-6
2 этаж	285	280	350	365	770	781	960	950	765	790	787	788	2,832	-8
3 этаж	290	285	345	370	760	779	960	945	790	792	785	785	5,634	-2
4 этаж	295	270	355	365	775	775	948	945	789	790	779	790	8,422	0
5 этаж	289	285	350	350	776	774	957	963	791	791	781	787	11,244	0
6 этаж	290	280	355	365	775	779	945	955	780	796	780	795	14,065	+4
7 этаж	285	288	360	355	785	770	946	955	781	797	785	787	16,871	+6
8 этаж	288	280	355	350	780	769	948	951	785	789	777	785	19,673	+10
9 этаж	296	298	360	360	775	774	951	953	785	787	788	789	22,492	+12
Верх шахты	288	298	_	_	770	773	956	997	789	791	786	785	_	_

Выписка из ГОСТ 22845-85 и СП 70.13330.2012

- 1. Отклонение от перпендикулярности внутренних поверхностей стен шахты относительно горизонтальной плоскости (пола приямка) должно быть не более 30мм
- 2. Отклонение действительных внутренних размеров стен шахты (в плане) от номинальных, указанных в рабочих чертежах, должно быть не более +30мм
- 3. Отклонение от симметричности оси проема двери шахты относительно общей вертикальной оси их установки должно быть не более 10мм
- 4. Отклонение по высоте порога дверного проема объемного элемента шахты лифта относительно посадочной площадки ±10мм



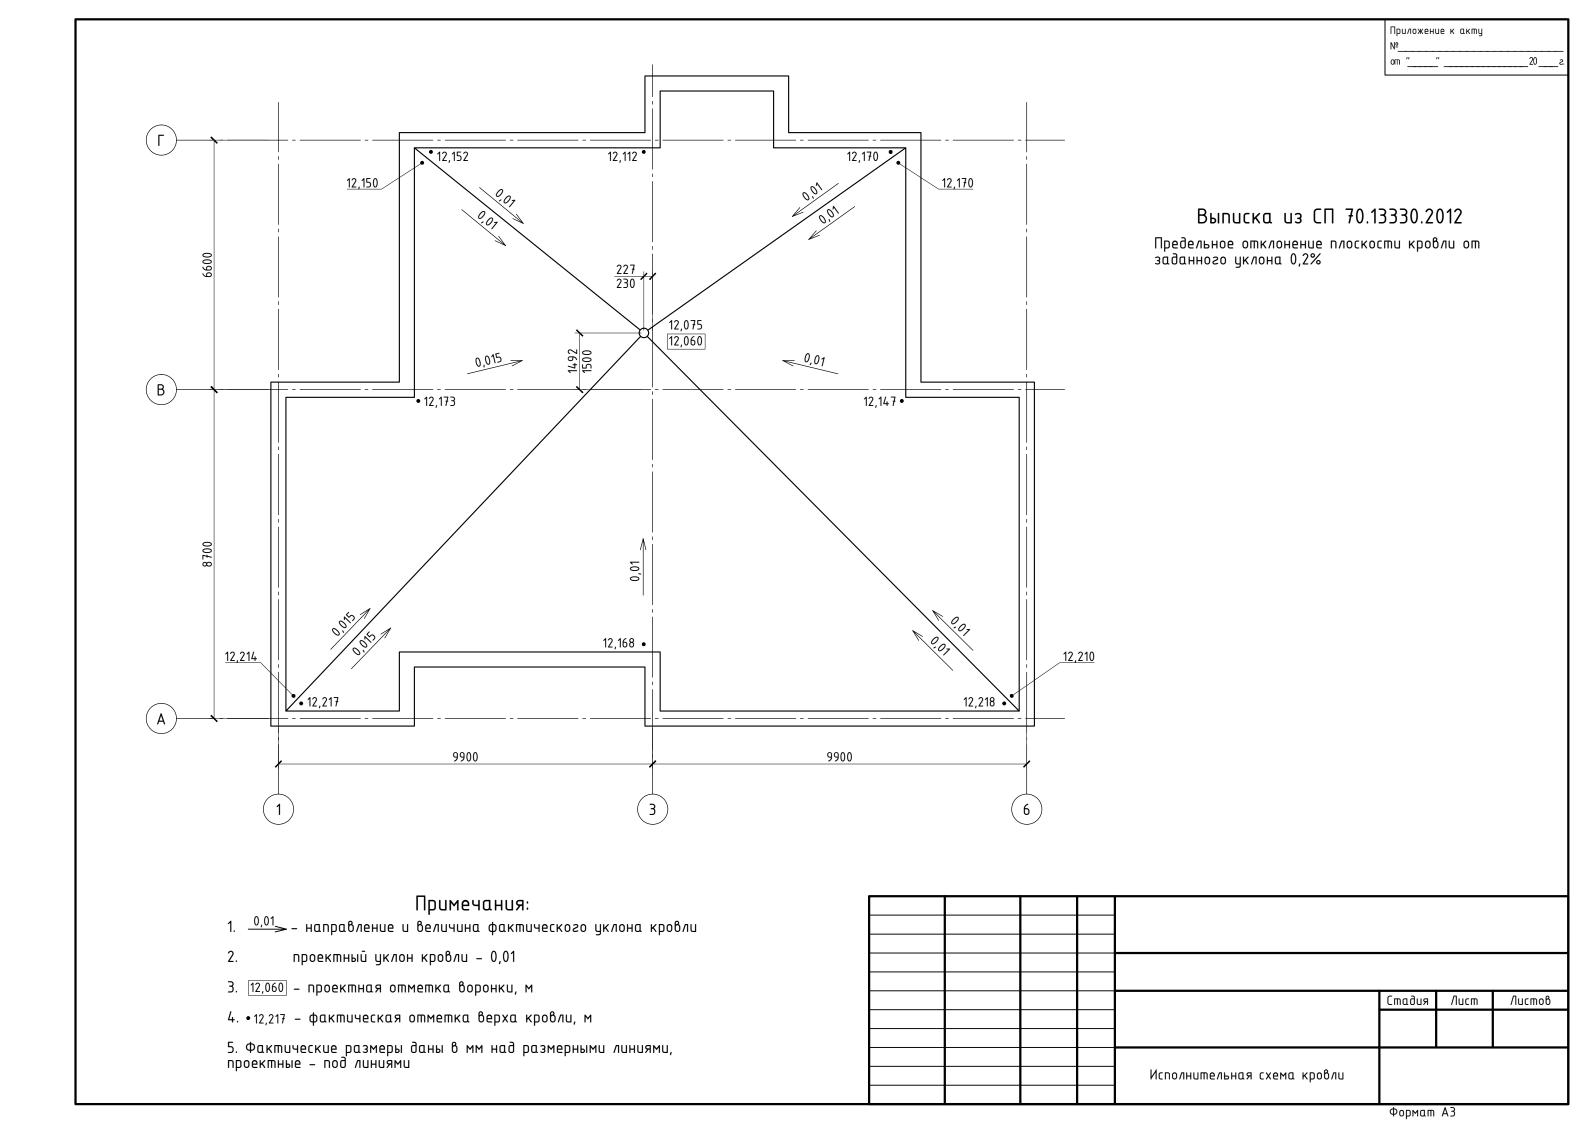

Приложение к акту __20____ 30,30 35,26 00'0 25,00 0,00 2A+35,00 2Б+47,00 2A+35,00 2Б+92,00 20,10 1,50 17,15 $S = 1134 \text{ m}^2$ 2A+10,00 2Б+47,00 2A+10,00 2Б+92,00 0,00 **J** 25,00 6,80 6odonpobod 4,10 \<u>Отмостка</u> О— 12,91 фекал. н 35,13 30,91 19,11 15,18 00'0 Стадия /lucm Листов Обмерочный чертеж

Формат АЗ


Приложение к акту		
№		
om ""	20	z.


Продольный профиль

горизонтальный 1:500 масштабы: вертикальный 1:100


План

1:500

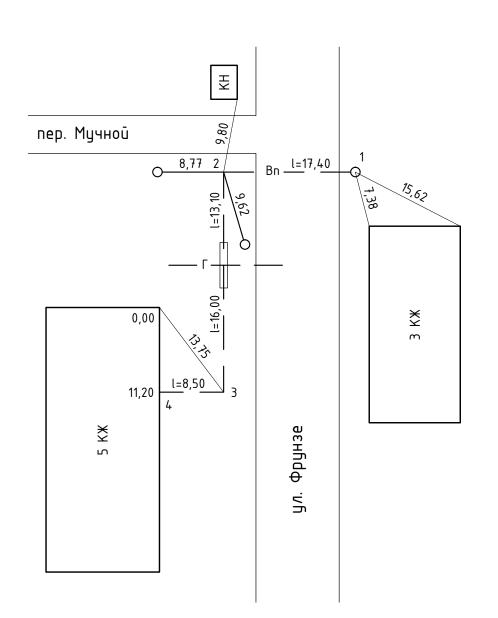

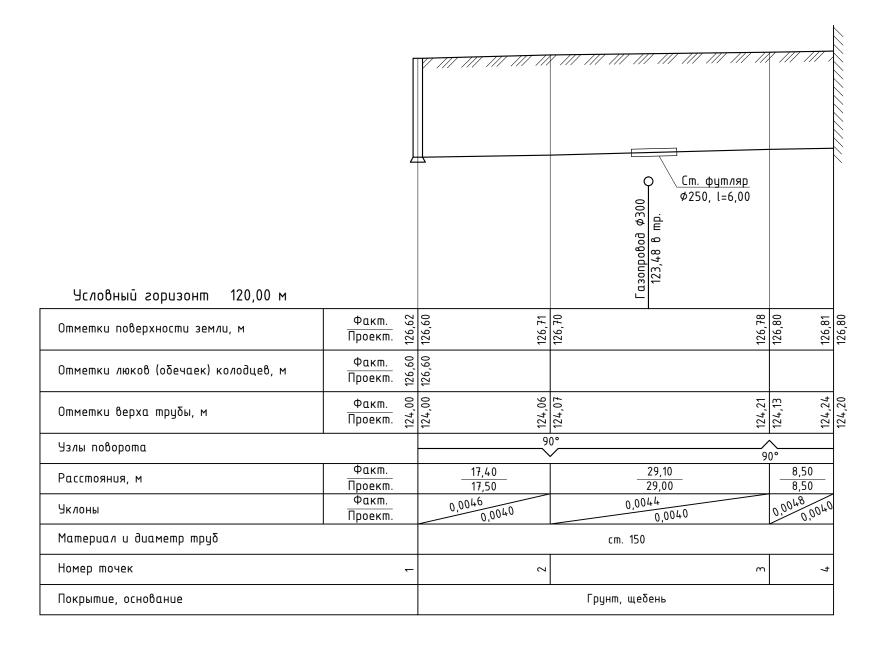

			Стадия	/lucm	Листов
		Исполнительная схема водопровода			
			Формар	Δ3	

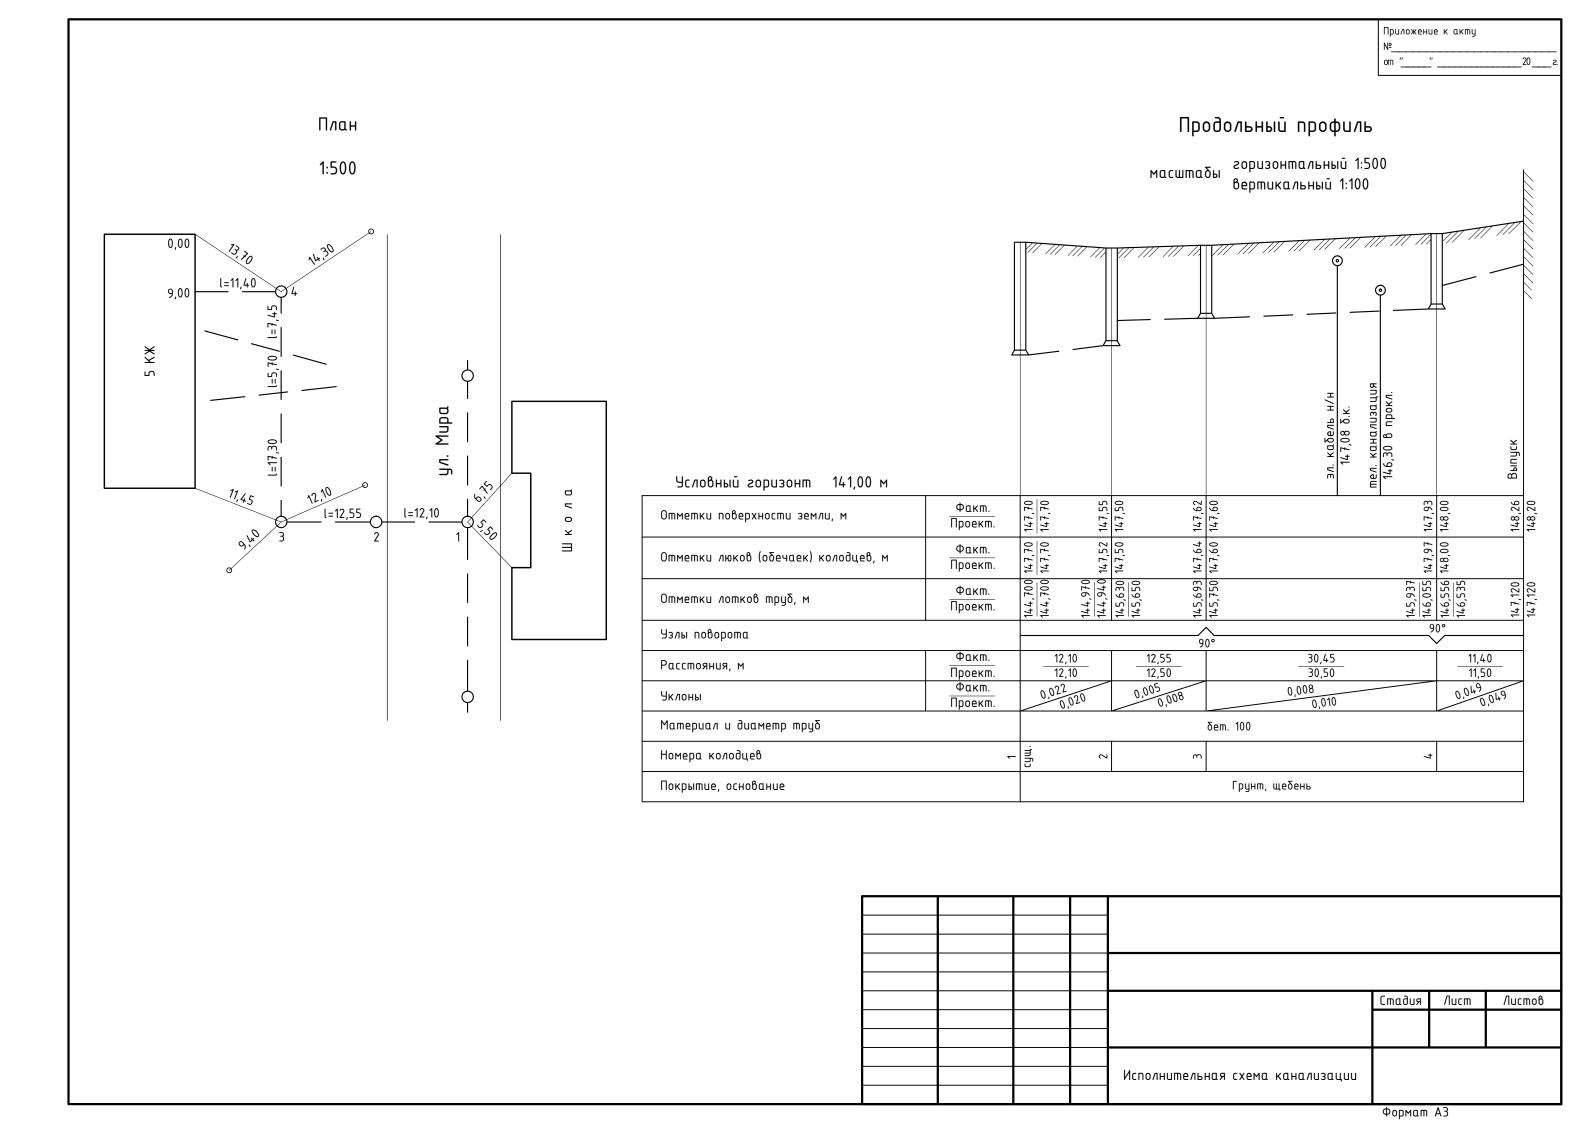


План

1:500

Продольный профиль

масштабы горизонтальный 1:500 вертикальный 1:100

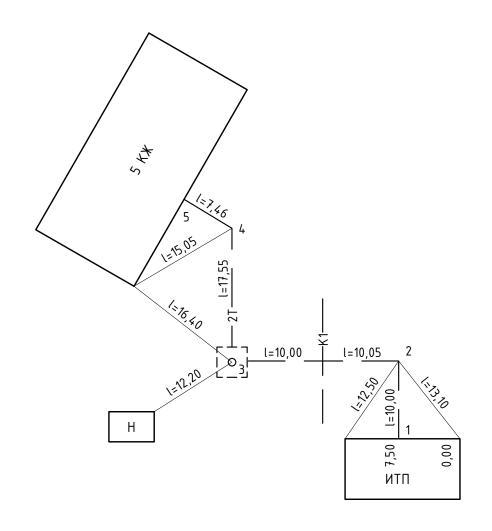

Условный горизонт 132,00 м			T		канализация Ф150 135,16 - Л					
Отметки поверхности земли, м	Факт. Проект.	137,58	137,60	137,70		137,71	137,70	138,64	138,65	139,47
Отметки верха канала, м	Факт. Проект.	٤ إ		137,10	10 505		136,14		137,70	138,31
Отметки низа труб, м	Факт. Проект.	136,43		136,35			135,62	137,16	137,15	137,82
Отметки низа канала, м	Факт. Проект.	5 1			00 75	136,08	135,45	137,00	137,00	137,66
Узлы поворота	1		9	0°)°		20°	
Расстояния, м	Факт. Проект.		10,10		20,05		17,55 17,50		7,4	0
Уклоны	Факт. Проект.		0,0003 0,0003		0,0002		0,011		0.012	0,010
Материал и диаметр труб				-	cm. 100)				
Номера точек		-	2			٣		7		2
Покрытие				•	Γ	рунт			•	


					Стадия	/lucm	Листов
				Исполнительная схема теплосети			
			·				
						Δ٦	


Приложение к акту №______ om "_____20____2.

План

1:500

Продольный профиль

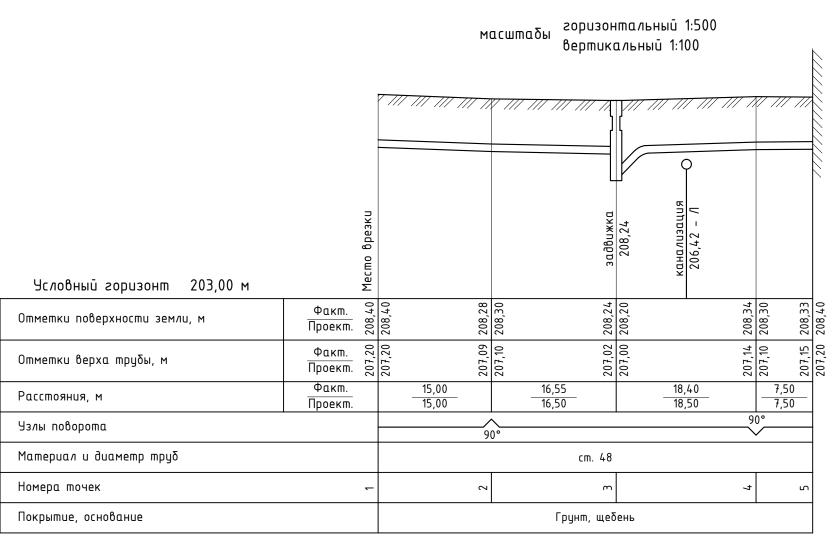

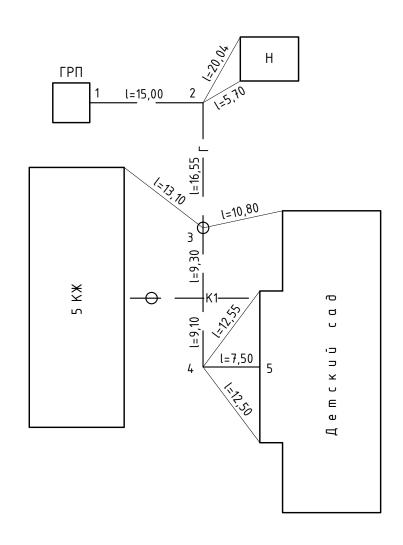

				Стадия	/lucm	Листов
		·				
			Исполнительная схема газопровода			
	•			Φ		


Приложение к акту		
om ""	20	 z.


План

1:500


Продольный профиль

горизонтальный 1:500 вертикальный 1:100 масштабы

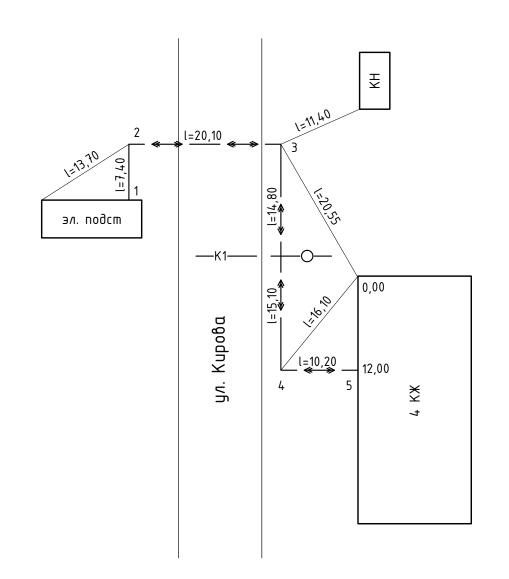

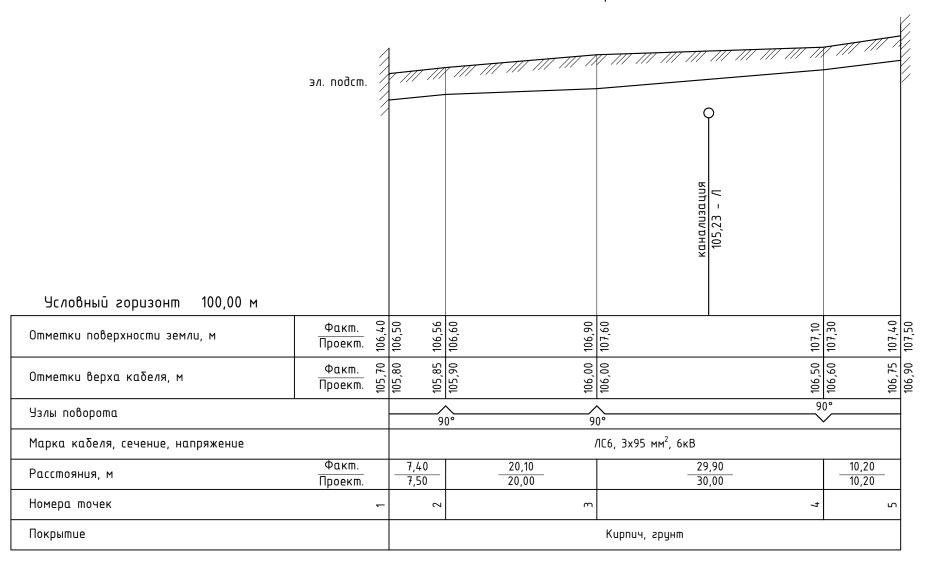


				Стадия	/lucm	Листов
	·		Исполнительная схема высоковольтного кабеля			
			оысокооольшного каоеля			

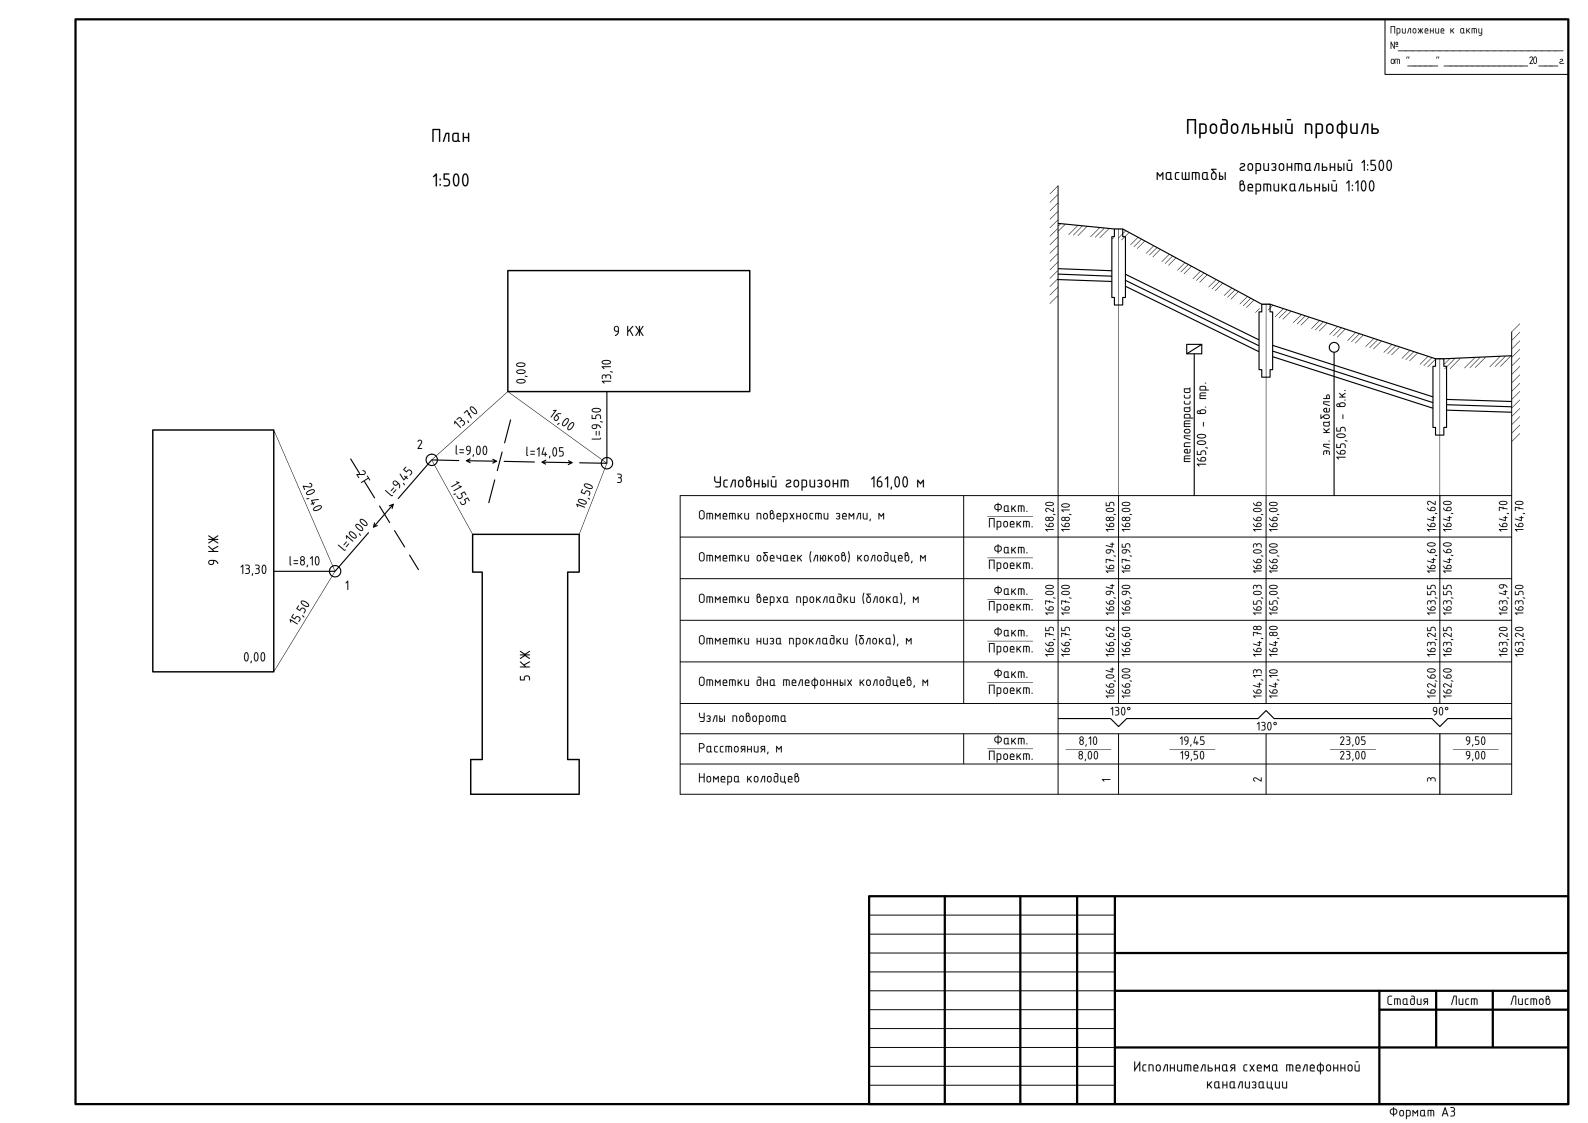



Приложение к акту План _20___ 1:500 Продольный профиль масштабы: горизонтальный 1:500 вертикальный 1:100 9 KЖ 00'0 9,75 1=13,55 0 0,00 l=18,85 l=7,50 12,60 Условный горизонт 118,00 м **≯** 15,20 124,57 124,50 Факт. Отметки поверхности земли, м Проект. 124,00 124,00 124,62 124,60 Факт. Отметки люков (обечаек), м Проект. 123,53 123,80 123,85 Факт. Отметки верха канала, м Проект. 121,30 121,04 121,00 <u>Проекш.</u> 121,39 121,14 Отметки пола коллектора, м Сечение коллектора Узлы поворота Факт. 15,10 15,00 7,50 7,50 18,85 19,00 13,55 13,50 Расстояния, м Проект. 0,014 Факт. 0,017 0,020 14 0,013 Уклоны Проект. sa3 _000 Ф100 н/д Номера точек _000 Г в/ц Покрытие Грунт CU/I. Ø130 _000 καδ. Γβ/n \bigcirc Ø130 _000 тел. кабель _000 TC/0 Ø150 x.в Ø132 (Ø125) TC/n Ø132 (Ø125) Ø100 Стадия /lucm Листов

Приложение к акту 5.10 (5.00) 5.00 6.05 5.85 (2.00) 188.261 (+61) <u>188.156</u> (-44) <u>188.211</u> (+11) <u>188.101</u> (–99) 188.310 (+110) 3.10 3.10 3.00 3.15 (3.00) 3.05 (3.00) <u>188.071</u> (-129) <u>188.371</u>/(+171) 6.05 (6.00) 188.356 188.131 (-69) (+156) 5.90 (6.00) <u>188.346</u> 188.231 (+146) (+31) 3.20 (3.00) (3.00) 0.90 3.25 (3.00) 3.12 (3.00) 188.351 (+151) <u>188.111</u> (–89) 188.321 188.376 188.321 (+121) (+176) (+121) 5.20 (5.00) 5.15 (5.00) 6.05 5.90 (6.00) 1.90 Примечания: 1. 1.90 в числителе фактические размеры, м в знаменателе проектные пазмеры м в знаменателе проектные размеры, м 2. $\frac{188.376}{\sqrt{(+176)}}$ в числителе фактические отметка штыря заземления, м в знаментате отклонение от проектной отметки, в мм Стадия /lucm Листов $(H_{np} = 188.200 M)$ Исполнительная схема планово высотного положения контура заземления

Формат АЗ

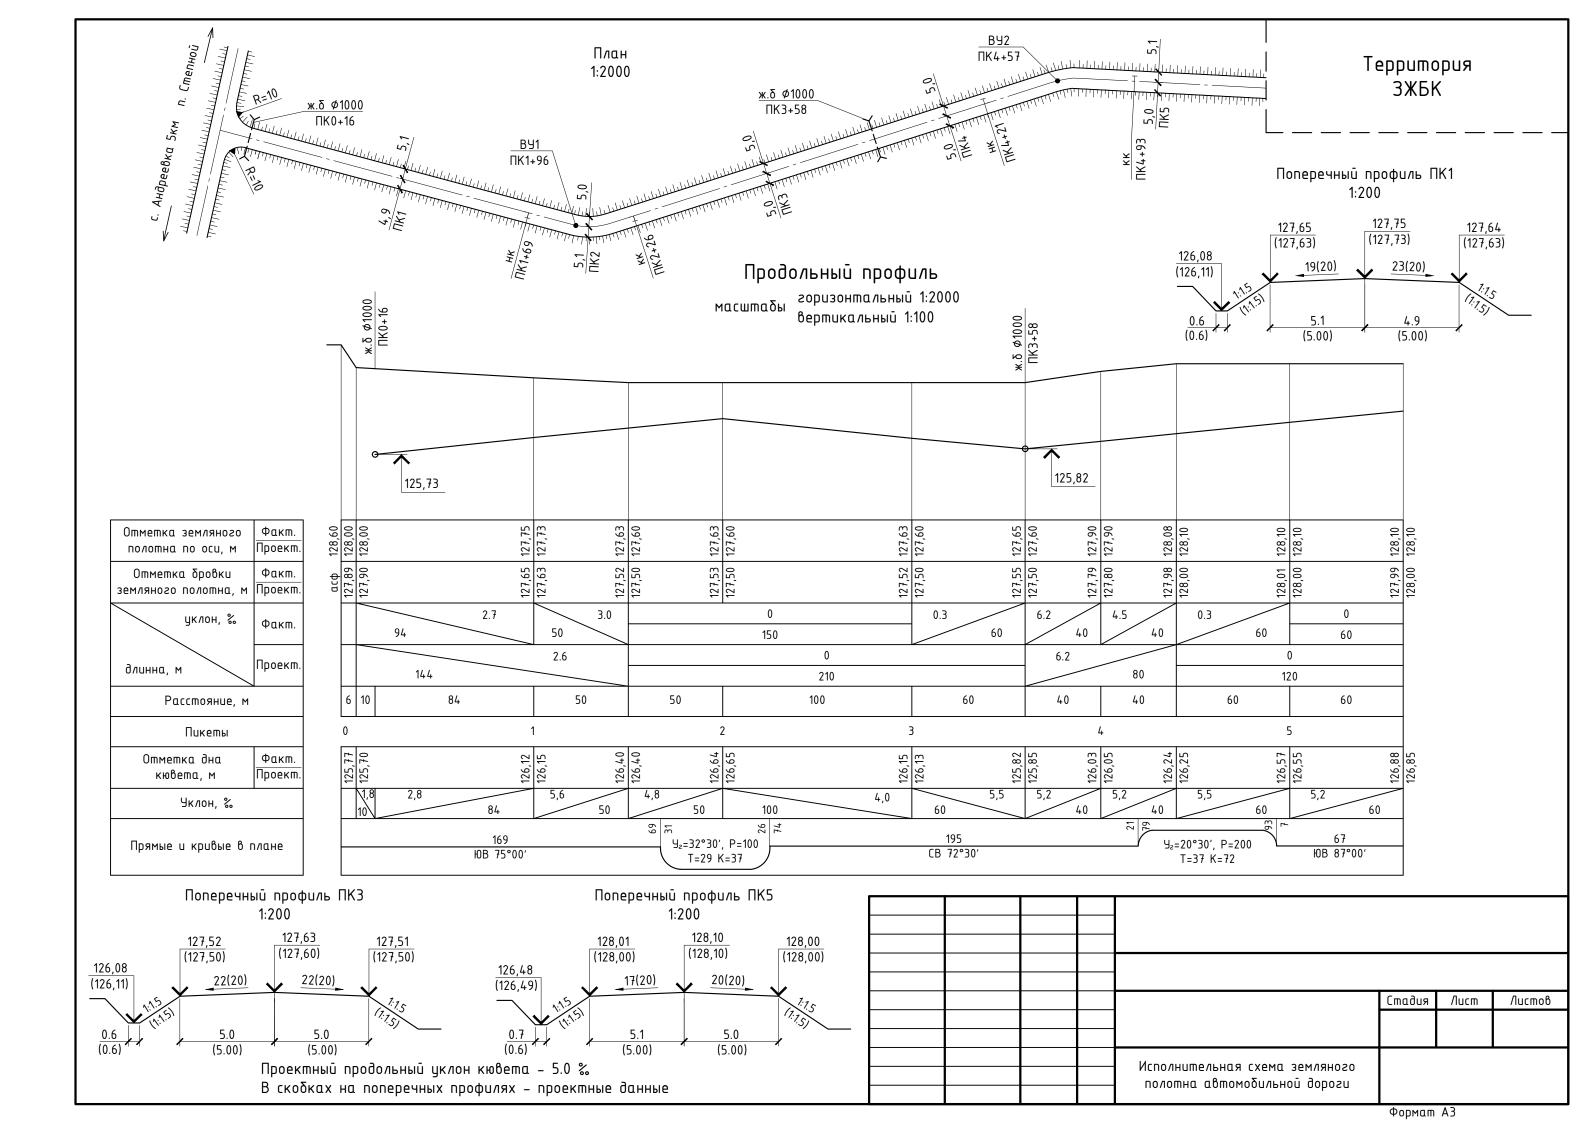

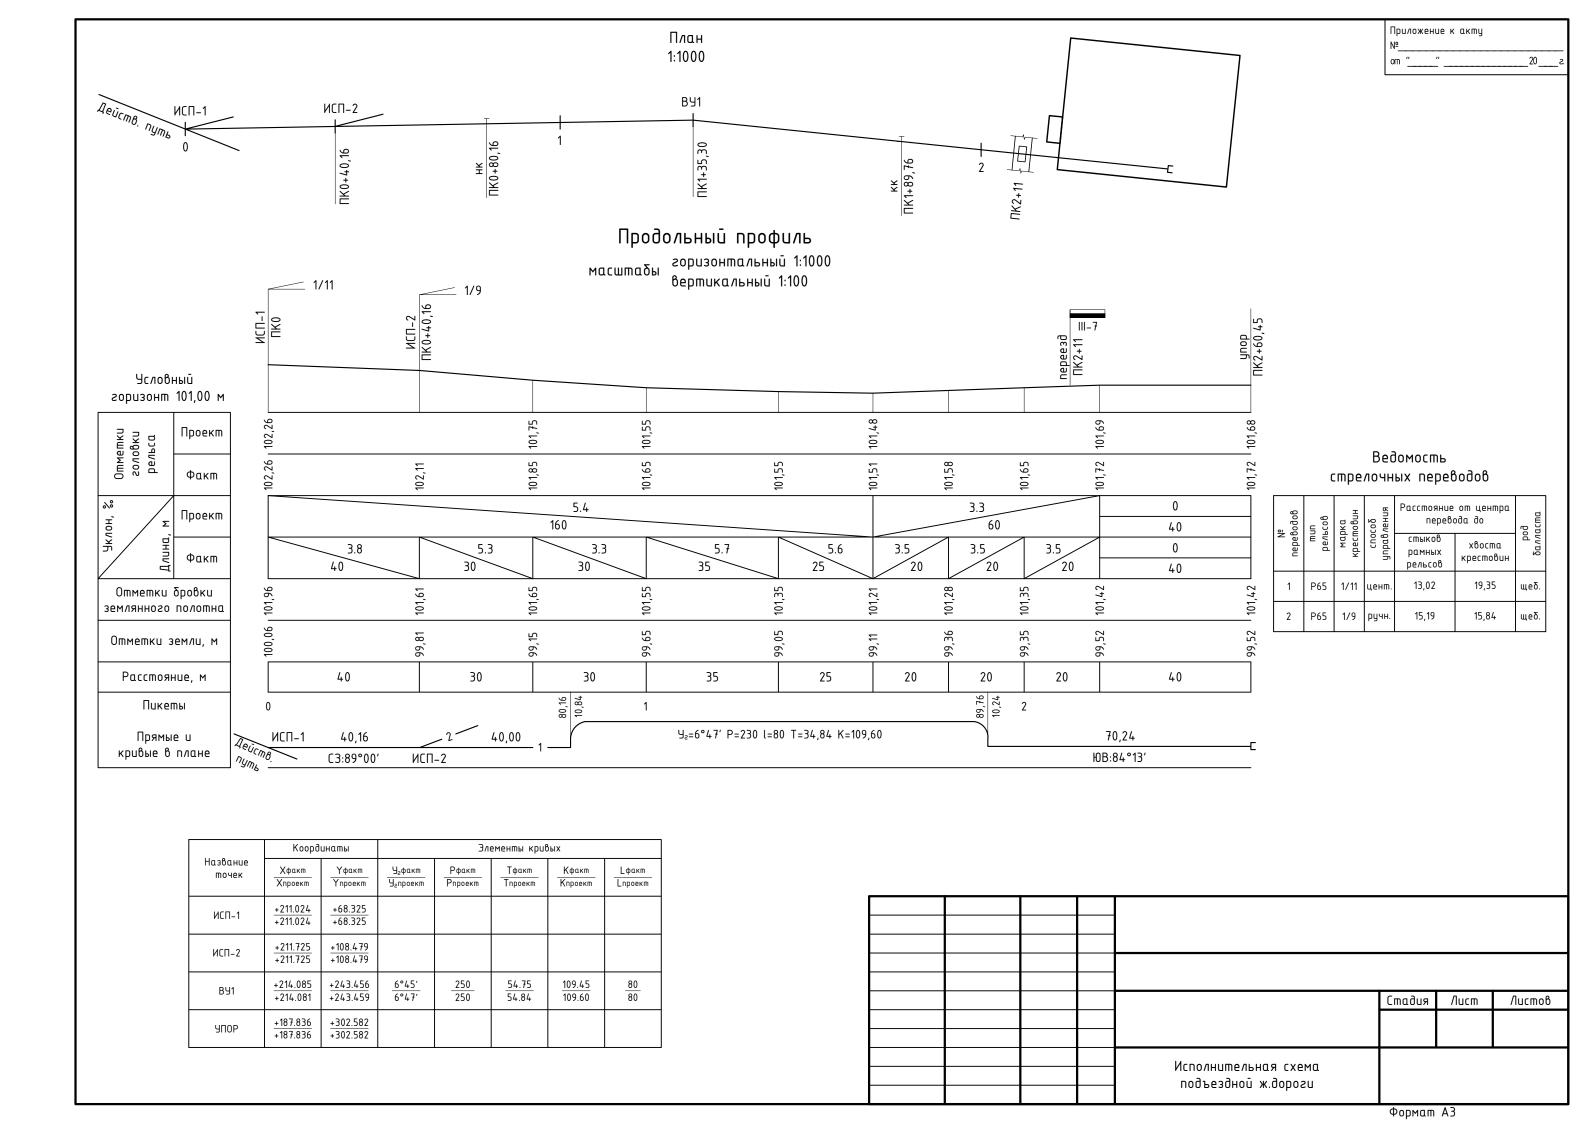

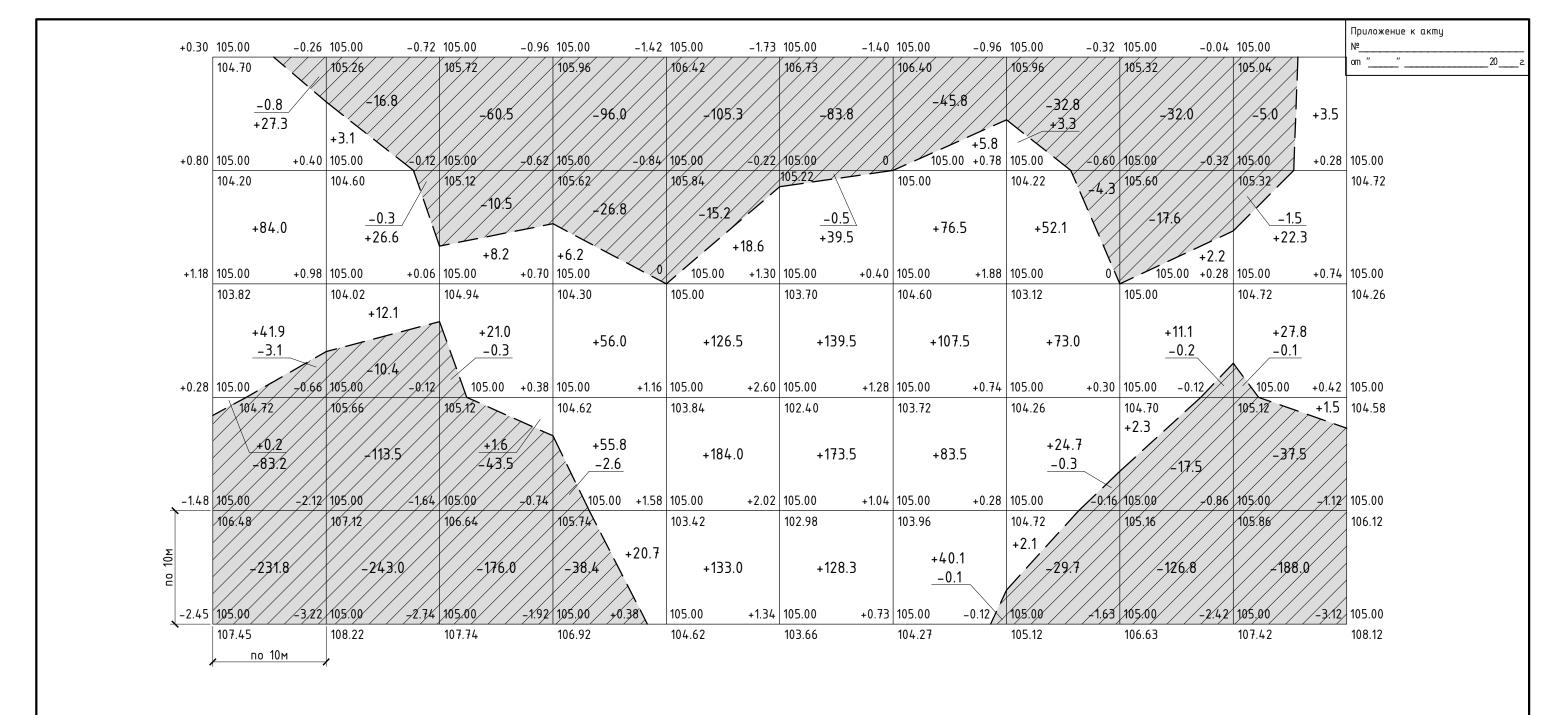


, M ³	Насыпь	153.4	41.8	30.8	138.7	462.1	480.8	313.4	155.2	15.6	55.1	ο, Δ3	1846.9
Итог	Выемка	318.9	384.0	290.8	163.8	120.5	84.3	45.9	67.1	194.1	232.1	Всег	1901.5

Съемка произведена 01.01.2022г, объем выемки на дату съемки составляет 1901,5 м.куб, объем насыпи 1846.9 м.куб.


Величина сетки квадратов составляет 10x10 м.

Примечания:

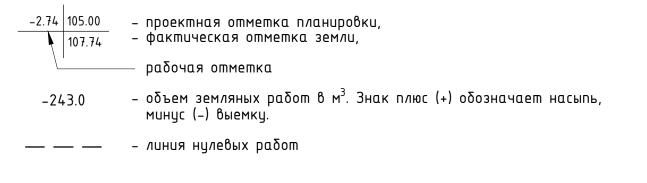

			Стадия	/lucm	Листов
		Картограмма земляных масс			
	Формат	A3	<u> </u>		




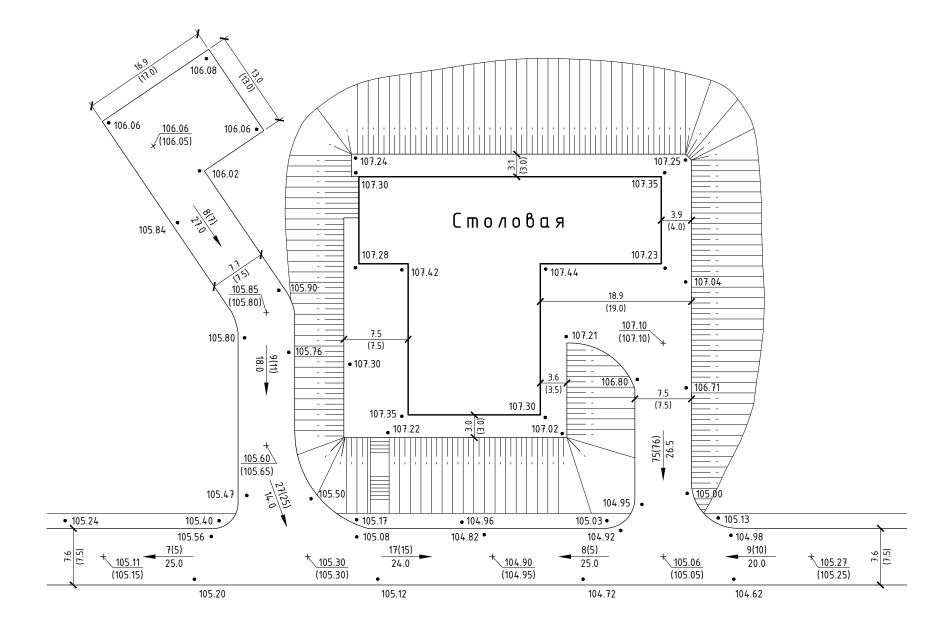

Примечания:

- 1. В скобках баны проектные данные. Без скобок фактические
- 2. + точки перелома продольного профиля
- 3. 17(15) Уклоноуказатель. В числителе дано значение уклона в %, в знаменателе длина участка в м
- 4. Все размеры даны в мм

			Стадия	/lucm	Листов
	·	Исполнительная схема			
		исполнашельная схема благоустройства			
•			Фермал		

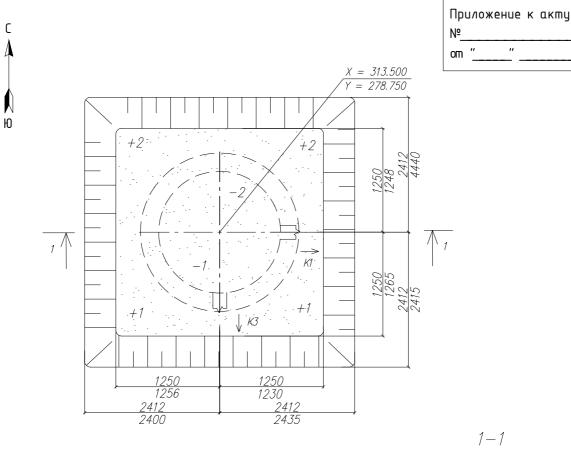

4824 4835 884.180 884.158 884.158 881.856 881.836 1250 1250 1250 1230

20

Съемка от _______ произведена тахеометром Sokkia CX105L сер.N BF0999 свидетельство о поверке N C—ALIM/28—06—2021/73607732

Имеется письмо согласования: N0108—04/11392 от 03.08.2018 Исполнительный документ составлен правильно и соответствует действительному положению на местности. Отклонения от проекта отсутствуют.

Проектный объем разработки V=8,6 м.кцб

Примечания:

- 1. Система координат Строительная сетка; Система высот — Балтийская 1977;
- 2. Допустимые отклонения согласно СП 45.13330.2012; Исходные пункты:
 - 1. ep. pn.2 X=361.005; Y=249.993; H=882.221.
 - 2. *sp. pn.1 X=361.005; Y=174.992; H=881.233.*
 - 3. ep. pn.7 X=156.000; Y=480.993; H=883.354.

Условные обозначения:

 $\frac{X=118.100}{y=411.000}$ — координаты;

881,250 — проектная высотная отметка, в м.; $\sqrt{881,230}$ — фактическая высотная отметка, в м.;


+2 – отклонение от проектной отметки, в см;


<u>| 1600 |</u> — проектный размер, в мм.; 1605 — фактический размер, в мм.


Геометрический объем разработки котлована V=8.51 м3


Изм.	Кол. уч	Лист	Nдок	Подп.	Дата				
Beg. a	еодезист						Стадия	Лист	Листов
Нач. у	частка							1	1
Ст. пр	ораб							,	'
						Исполнительная схема N 1111 Разработка котлована под колодец K2			


С								При №	ложение к а	кту	
1								om '	, , , , , , , , , , , , , , , , , , ,		20 z.
						X	= 313.500				
						/ Y	= 278.750				
Изм.	Кол. уч	Лист	Nдок	Подп.	Дата				Om 5	П	D 0
Вед. го Нач. уч	еодезист астка								Стадия	Лист	Листов
Cm. np										1	1
						Планово— высотно	пельная схема те положение с колодца К2				

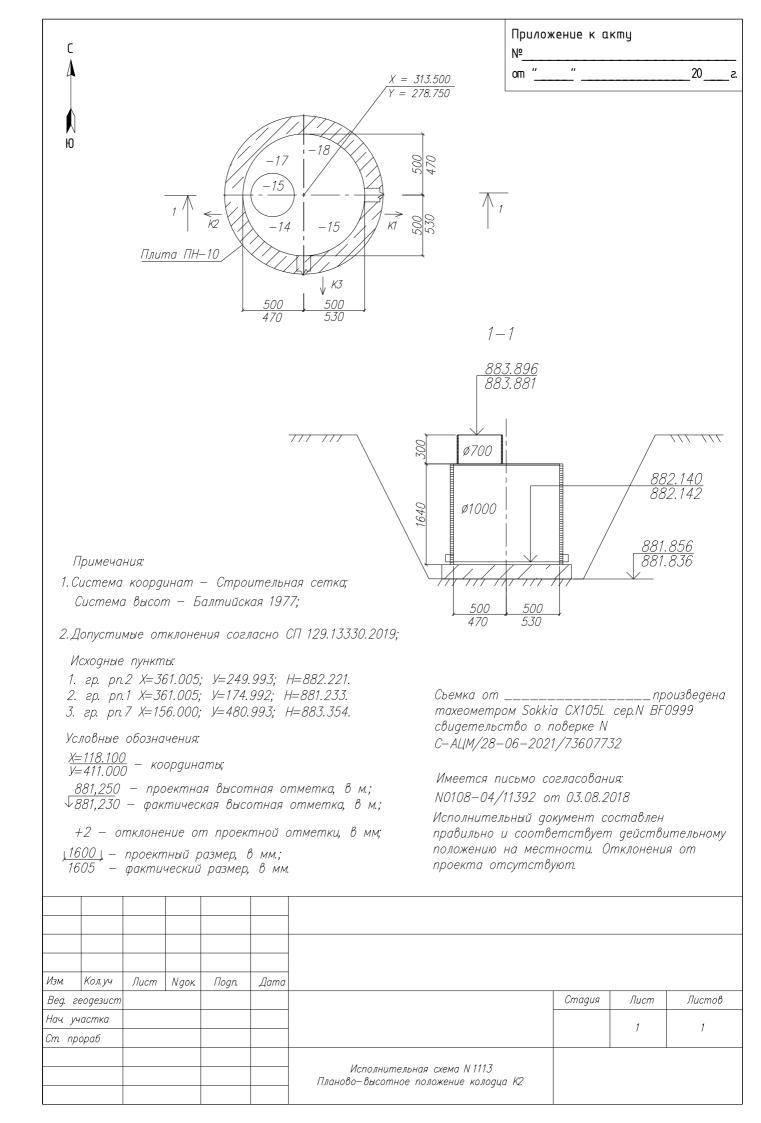


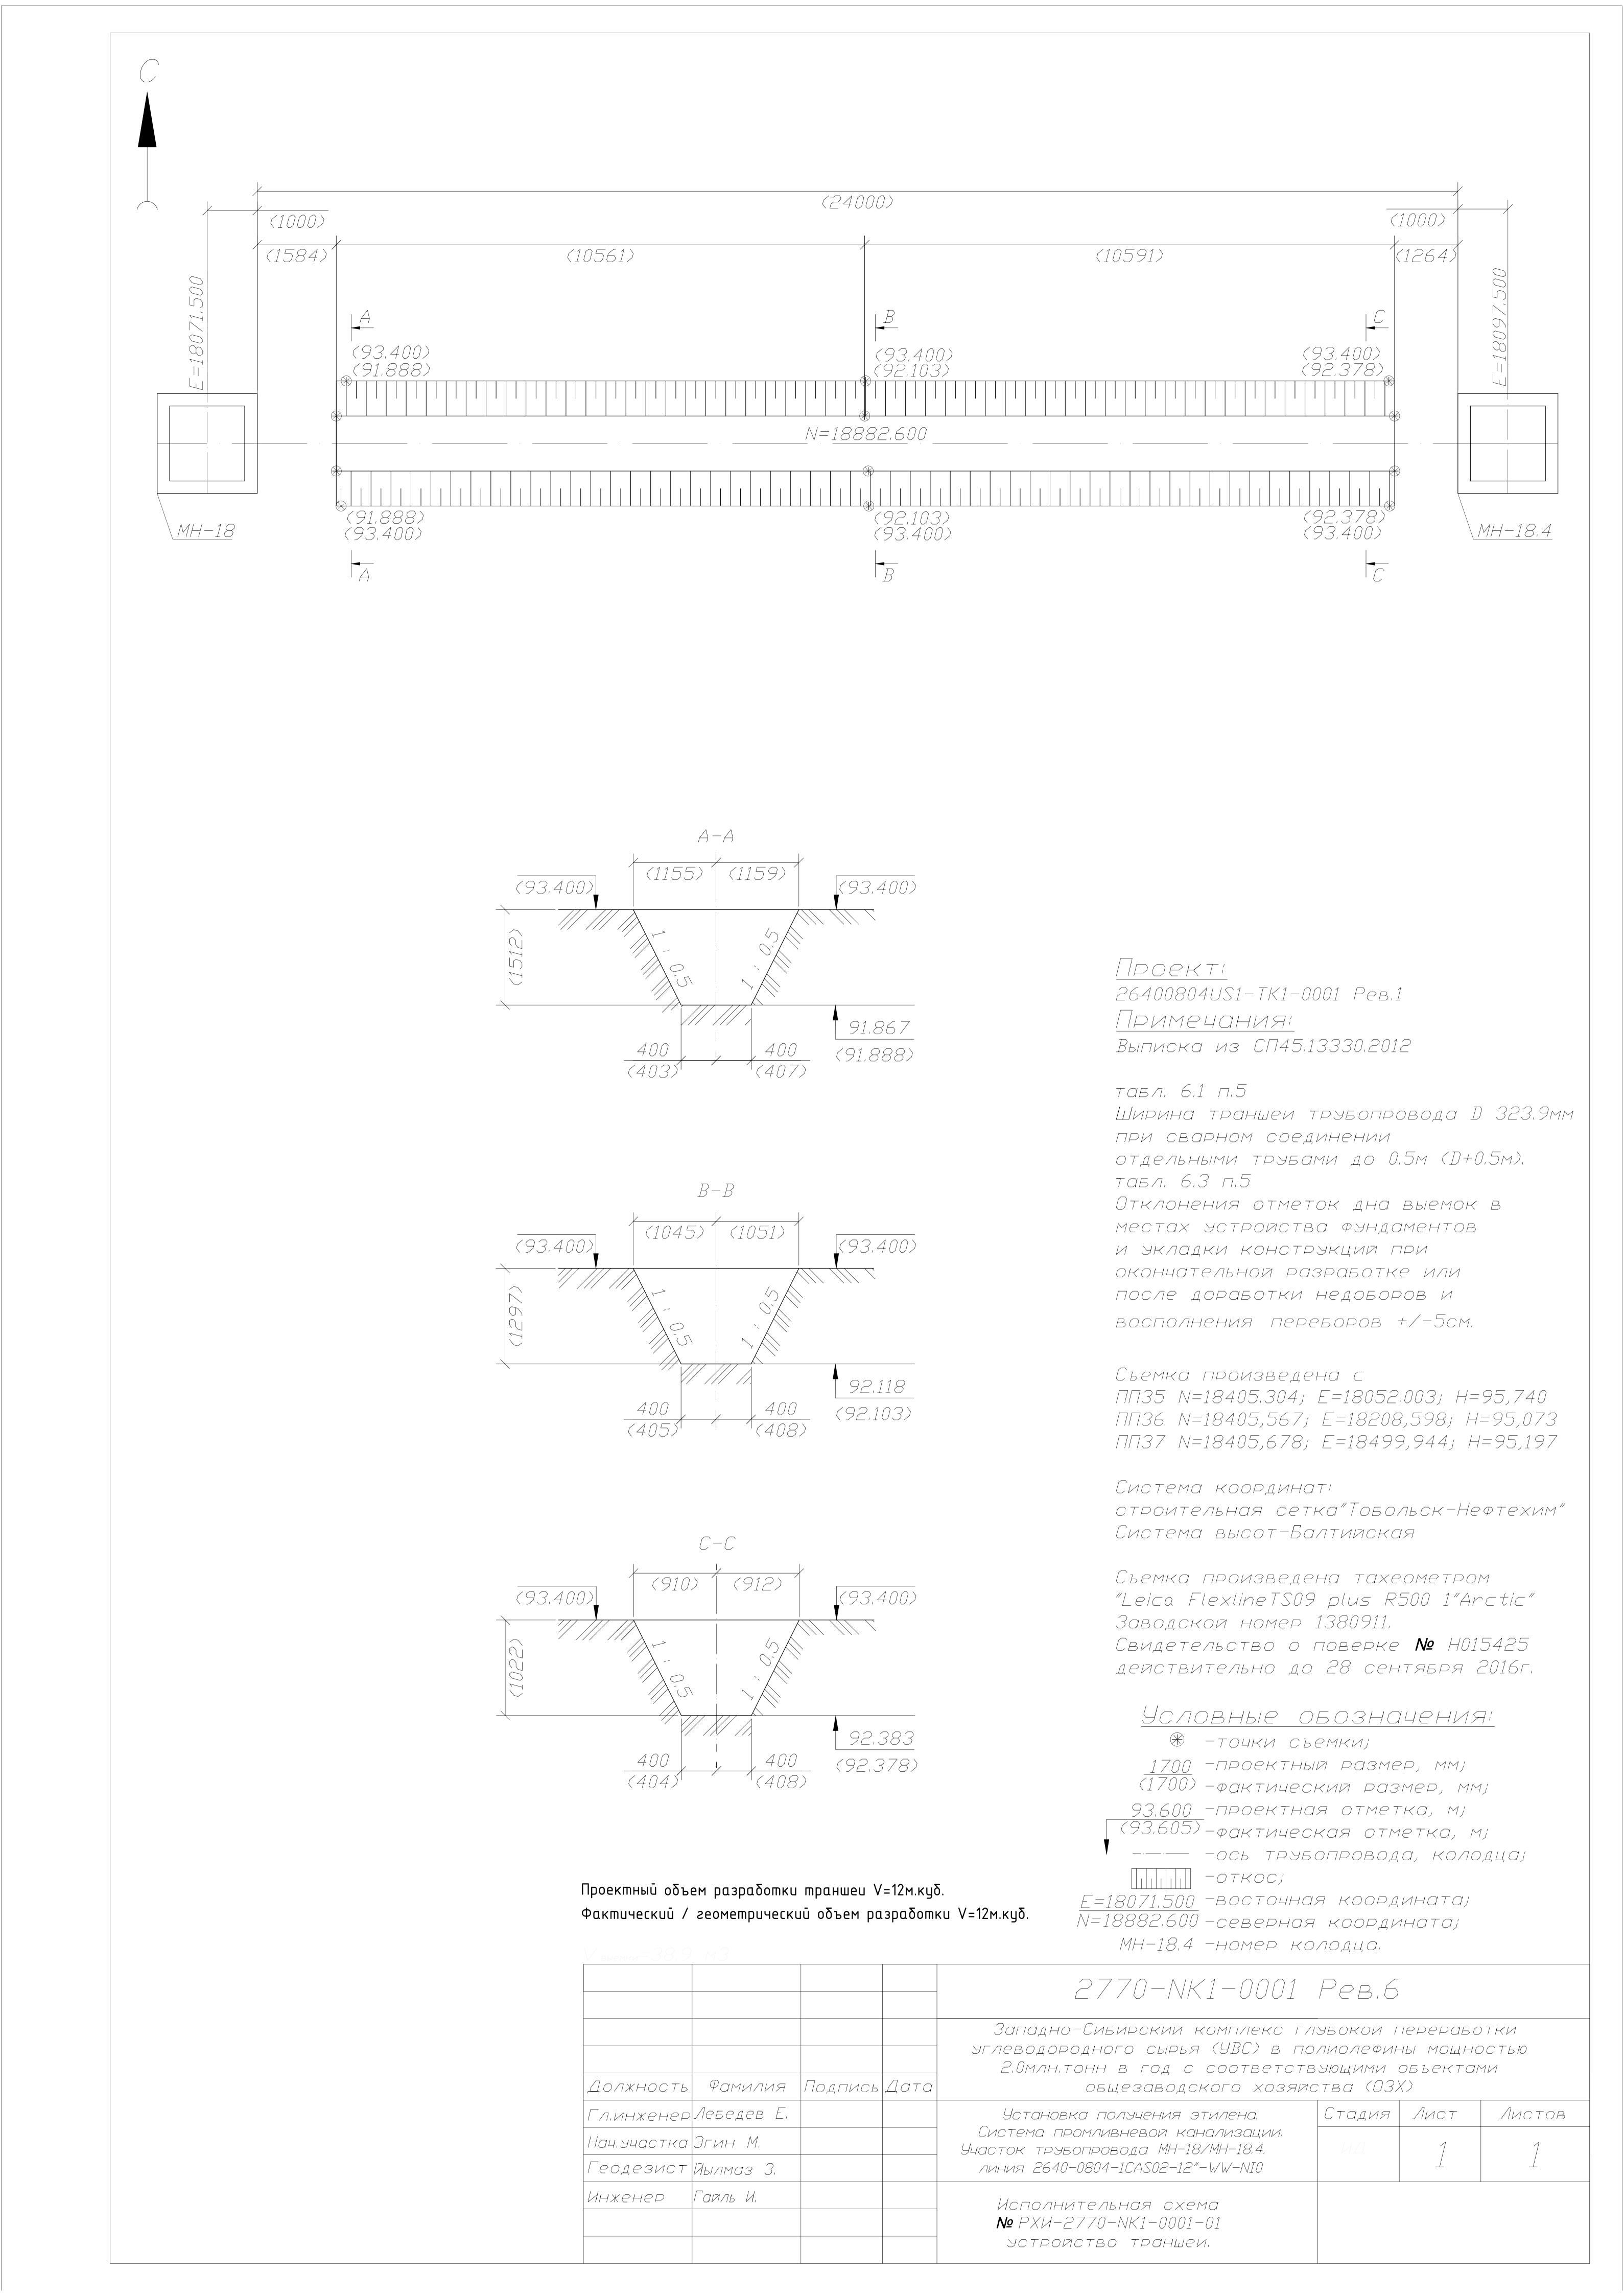

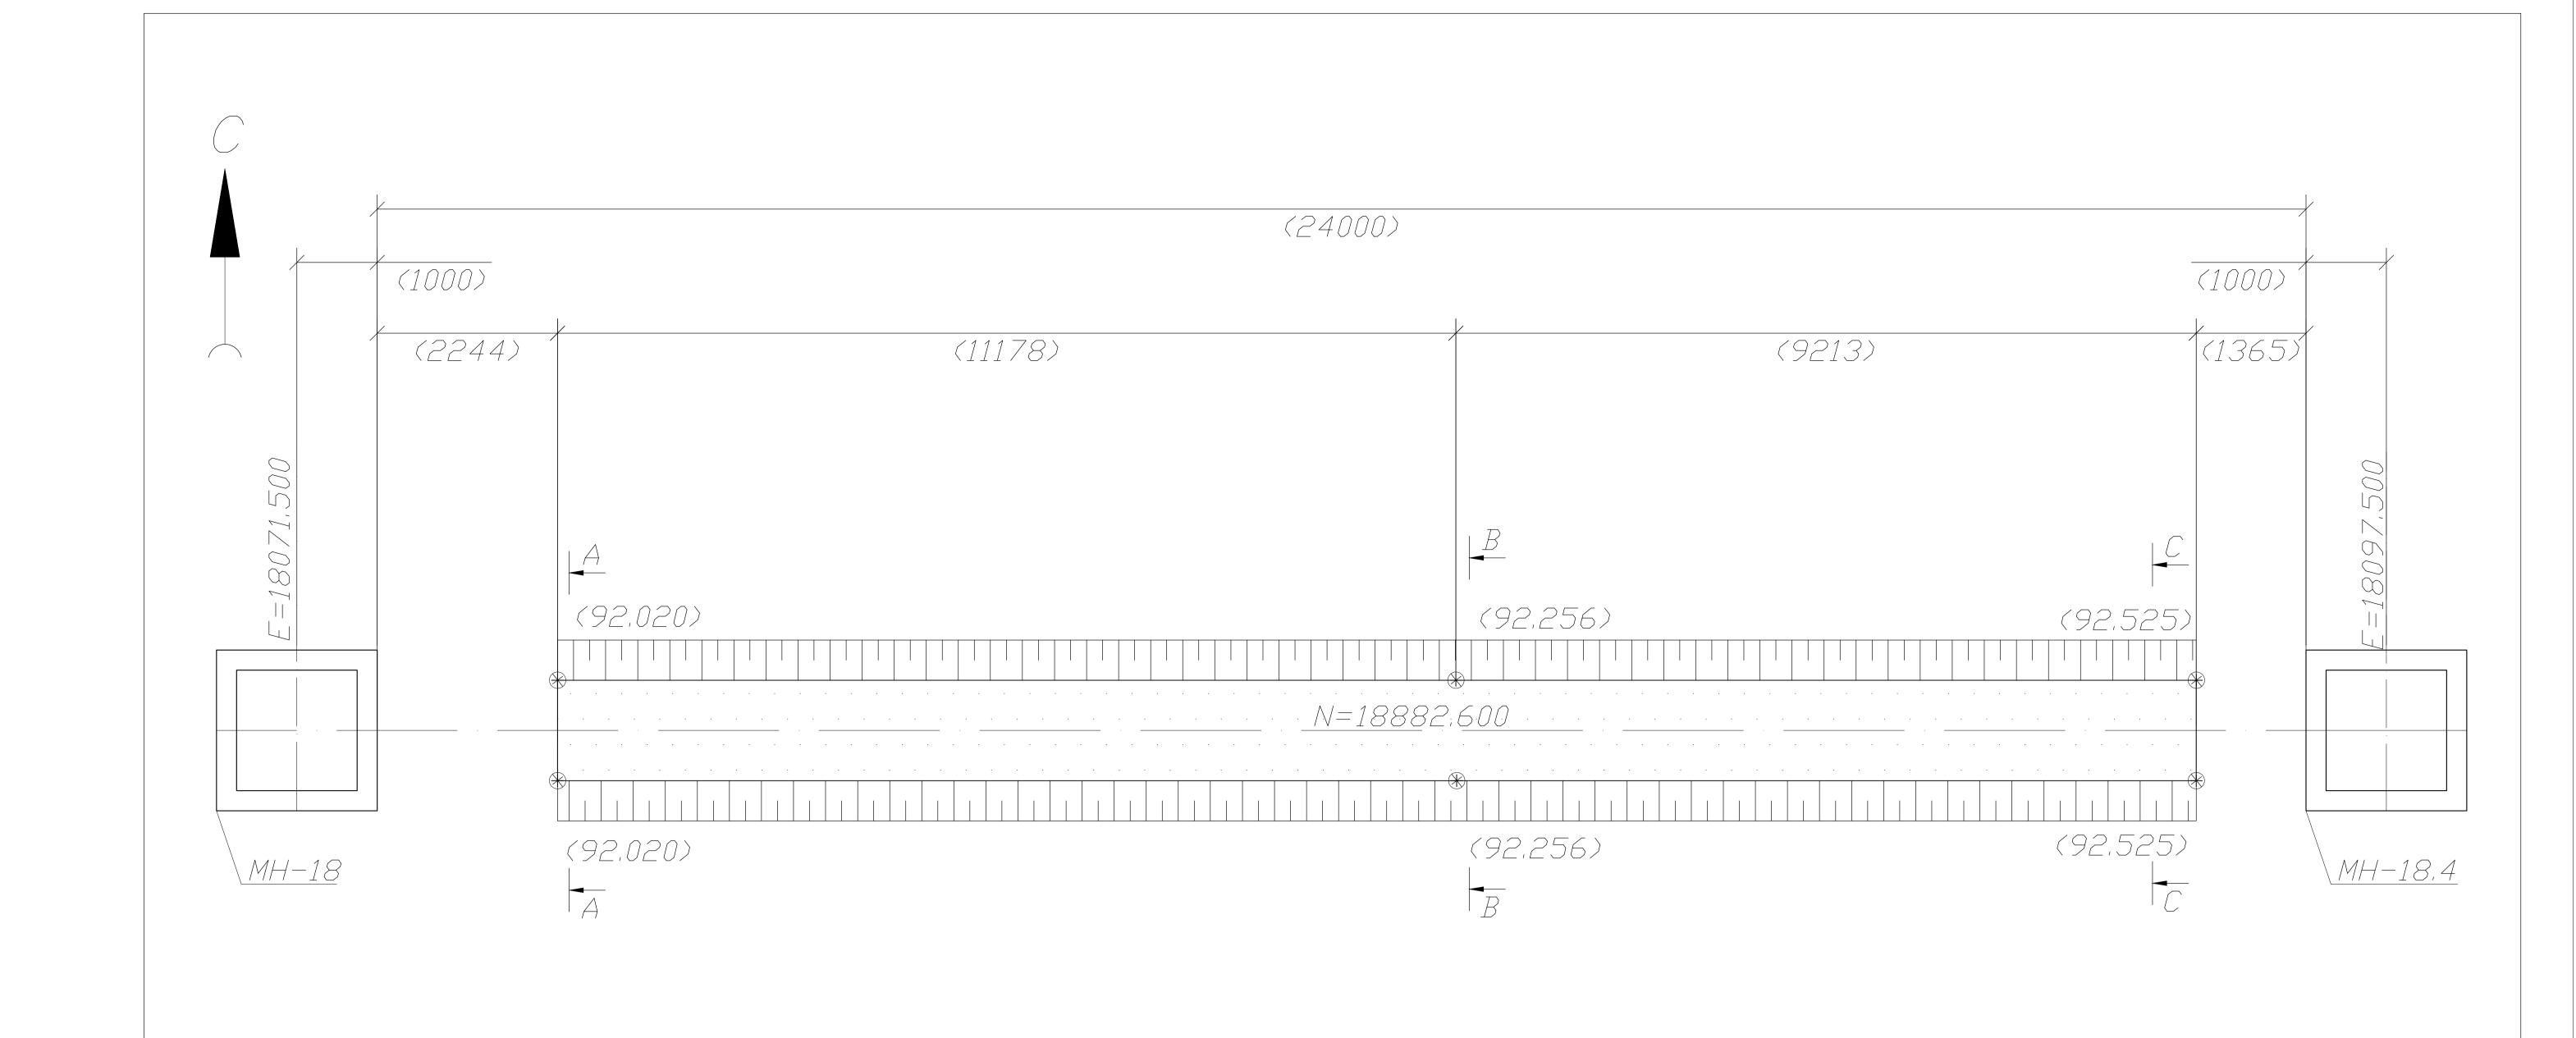

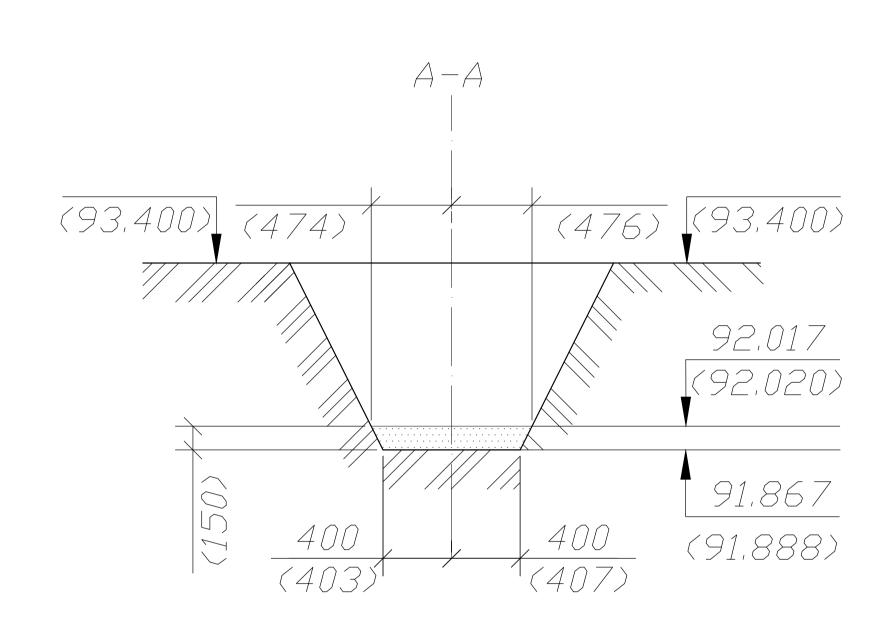

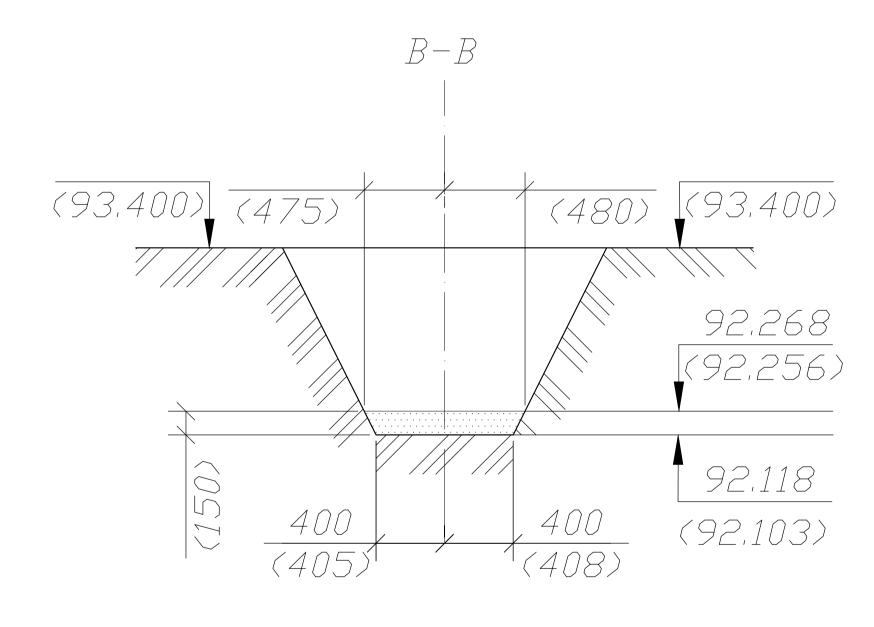

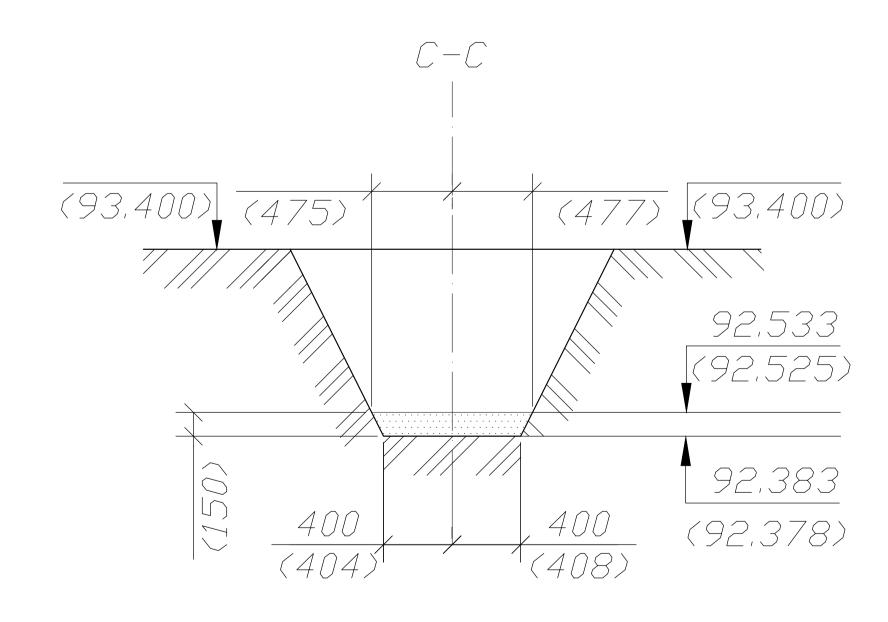

Проектный объем песчаного основания V= 2.1 м.куб. Фактический объем песчаного основания V= 2.0 м.куб.

MPOCKT;

26400804US1-TK1-0001 Peв.1
ПРИМЕЧАНИЯ:
Выписка из СП45.13330.2012

таблица М.1, п.15г. Отклонение отметок поверхностей насыпей +/-5см.

Съемка произведена с ППЗ5 N=18405,304; E=18052,003; H=95,740 ППЗ6 N=18405,567; E=18208,598; H=95,073 ППЗ7 N=18405,678; E=18499,944; H=95,197

Система координат: строительная сетка"Тобольск-Нефтехим" Система высот-Балтийская

Съемка произведена тахеометром
"Leica FlexlineTS09 plus R500 1"Arctic"
Заводской номер 1380911.
Свидетельство о поверке № H015425
действительно до 28 сентября 2016г.


<u> Условные обозначения:</u>


№ -точки съемки;
 1700 -проектный размер, мм;
 (1700) -фактический размер, мм;
 93.600 -проектная отметка, м;
 (93.605) -фактическая отметка, м;
 ---- - ось трубопровода, колодца;
 -песчаное основание;
 -откос;

<u>E=18071,500</u> -восточная координата; N=18882,600-северная координата; МН-18,4-номер колодца,

			2770-NK1-0001	Peb,6		
Должность Фамилия	Подпись	Дата	Западно-Сибирский комплекс г. Углеводородного сырья (УВС) в п. 2.Омлн.тонн в год с соответст общезаводского хозяй	ОЛИОЛЕФИН ВУЮЩИМИ (НЫ МОЩНО ОБЪСКТА	ОСТЬЮ
Гл.инженер Лебедев Е.			Установка получения этилена.	Стадия	ЛИСТ	Листов
Нач, участка Эгин М,			Система промливневои канализации. Участок трубопровода МН-18/МН-18,4,	ИД	1	1
Геодезист Иылмаз З,			линия 2640-0804-1CAS02-12"-WW-NIO			
Инженер Гаиль И.			Исполнительная схема № РХИ-2770-NK1-0001-02 Устроиство песчаного основания,			



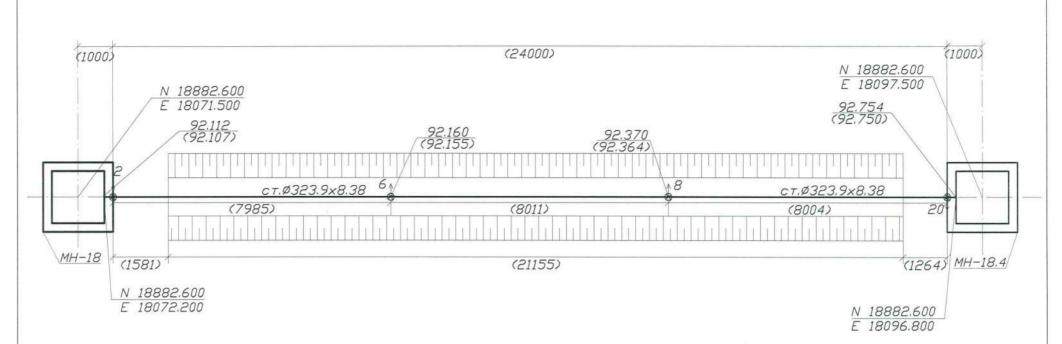

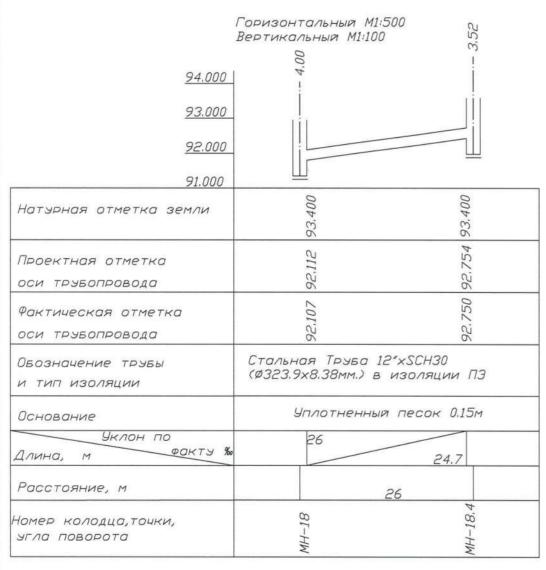

Примечания:

проектом,

Выписка из СНиП 3.05.04-85 * п.3.6.

Максимальные отклонения от проектного

положения осей напорных трубопроводов не должны превышать +/-100мм в плане, отметок лотков безнапорных трубопроводов +/-5мм, а отметок верха напорных трубопроводов +/-30мм, если другие нормы не обоснованы

Съемка произведена с ППЗ5 N=18405.304; E=18052.003; H=95,740 ППЗ6 N=18405,567; E=18208,598; H=95,073 ППЗ7 N=18405,678; E=18499,944; H=95,197

Система координат:

строительная сетка"Тобольск-Нефтехим" Система высот-Балтийская

Съемка произведена тахеометром "Leica FlexlineTS09 plus R500 1"Arctic" Заводской номер 1380911. Свидетельство о поверке № Н015425 деиствительно до 28 сентября 2016г.


⊗ — точки съемки; 92.738 —проектная отметка, м; √(92.742) —фактическая отметка, м;


— - — -ОСЬ КОЛОДЦА, ТРУБОПРОВОДА;


N 18882.600 — северная координата; Е 18096.800 — восточная координата; МН—18.4 — номер колодца;


8000 —ПРОЕКТНЫЙ РАЗМЕР; (7985) —ФАКТИЧЕСКИЙ РАЗМЕР.


Должность	Фамилия	Подпись	Дата	9					
Гл.Инженер	Лебедев Е.			000 "Ренейссанс Хэви Индастрис"					
Нач. эчастка	Эгин М.								
Геодезист	<i>Пылмаз Э.</i>			000 "ЗапСиБНеФТехим"	Linde Engineering Division				
нженер (Саяп С.			ooo odionane rexmi	Emiliar Engineering Division				
				Проект 3110ATH2 Чертеж 2770-NK1-0001 Рев.6	№1659-14/ГГЗ-9573/02				
				Исполнительная схема трубопровода №РХИ-2770NK1-0001-03 Линия 2640-0804-1CA1S02-12'-WW-NI0 г.Тобольск, промзона, L=24.7м.	СРО-C-057-7802772445-003236-5 от 18.08.2014				

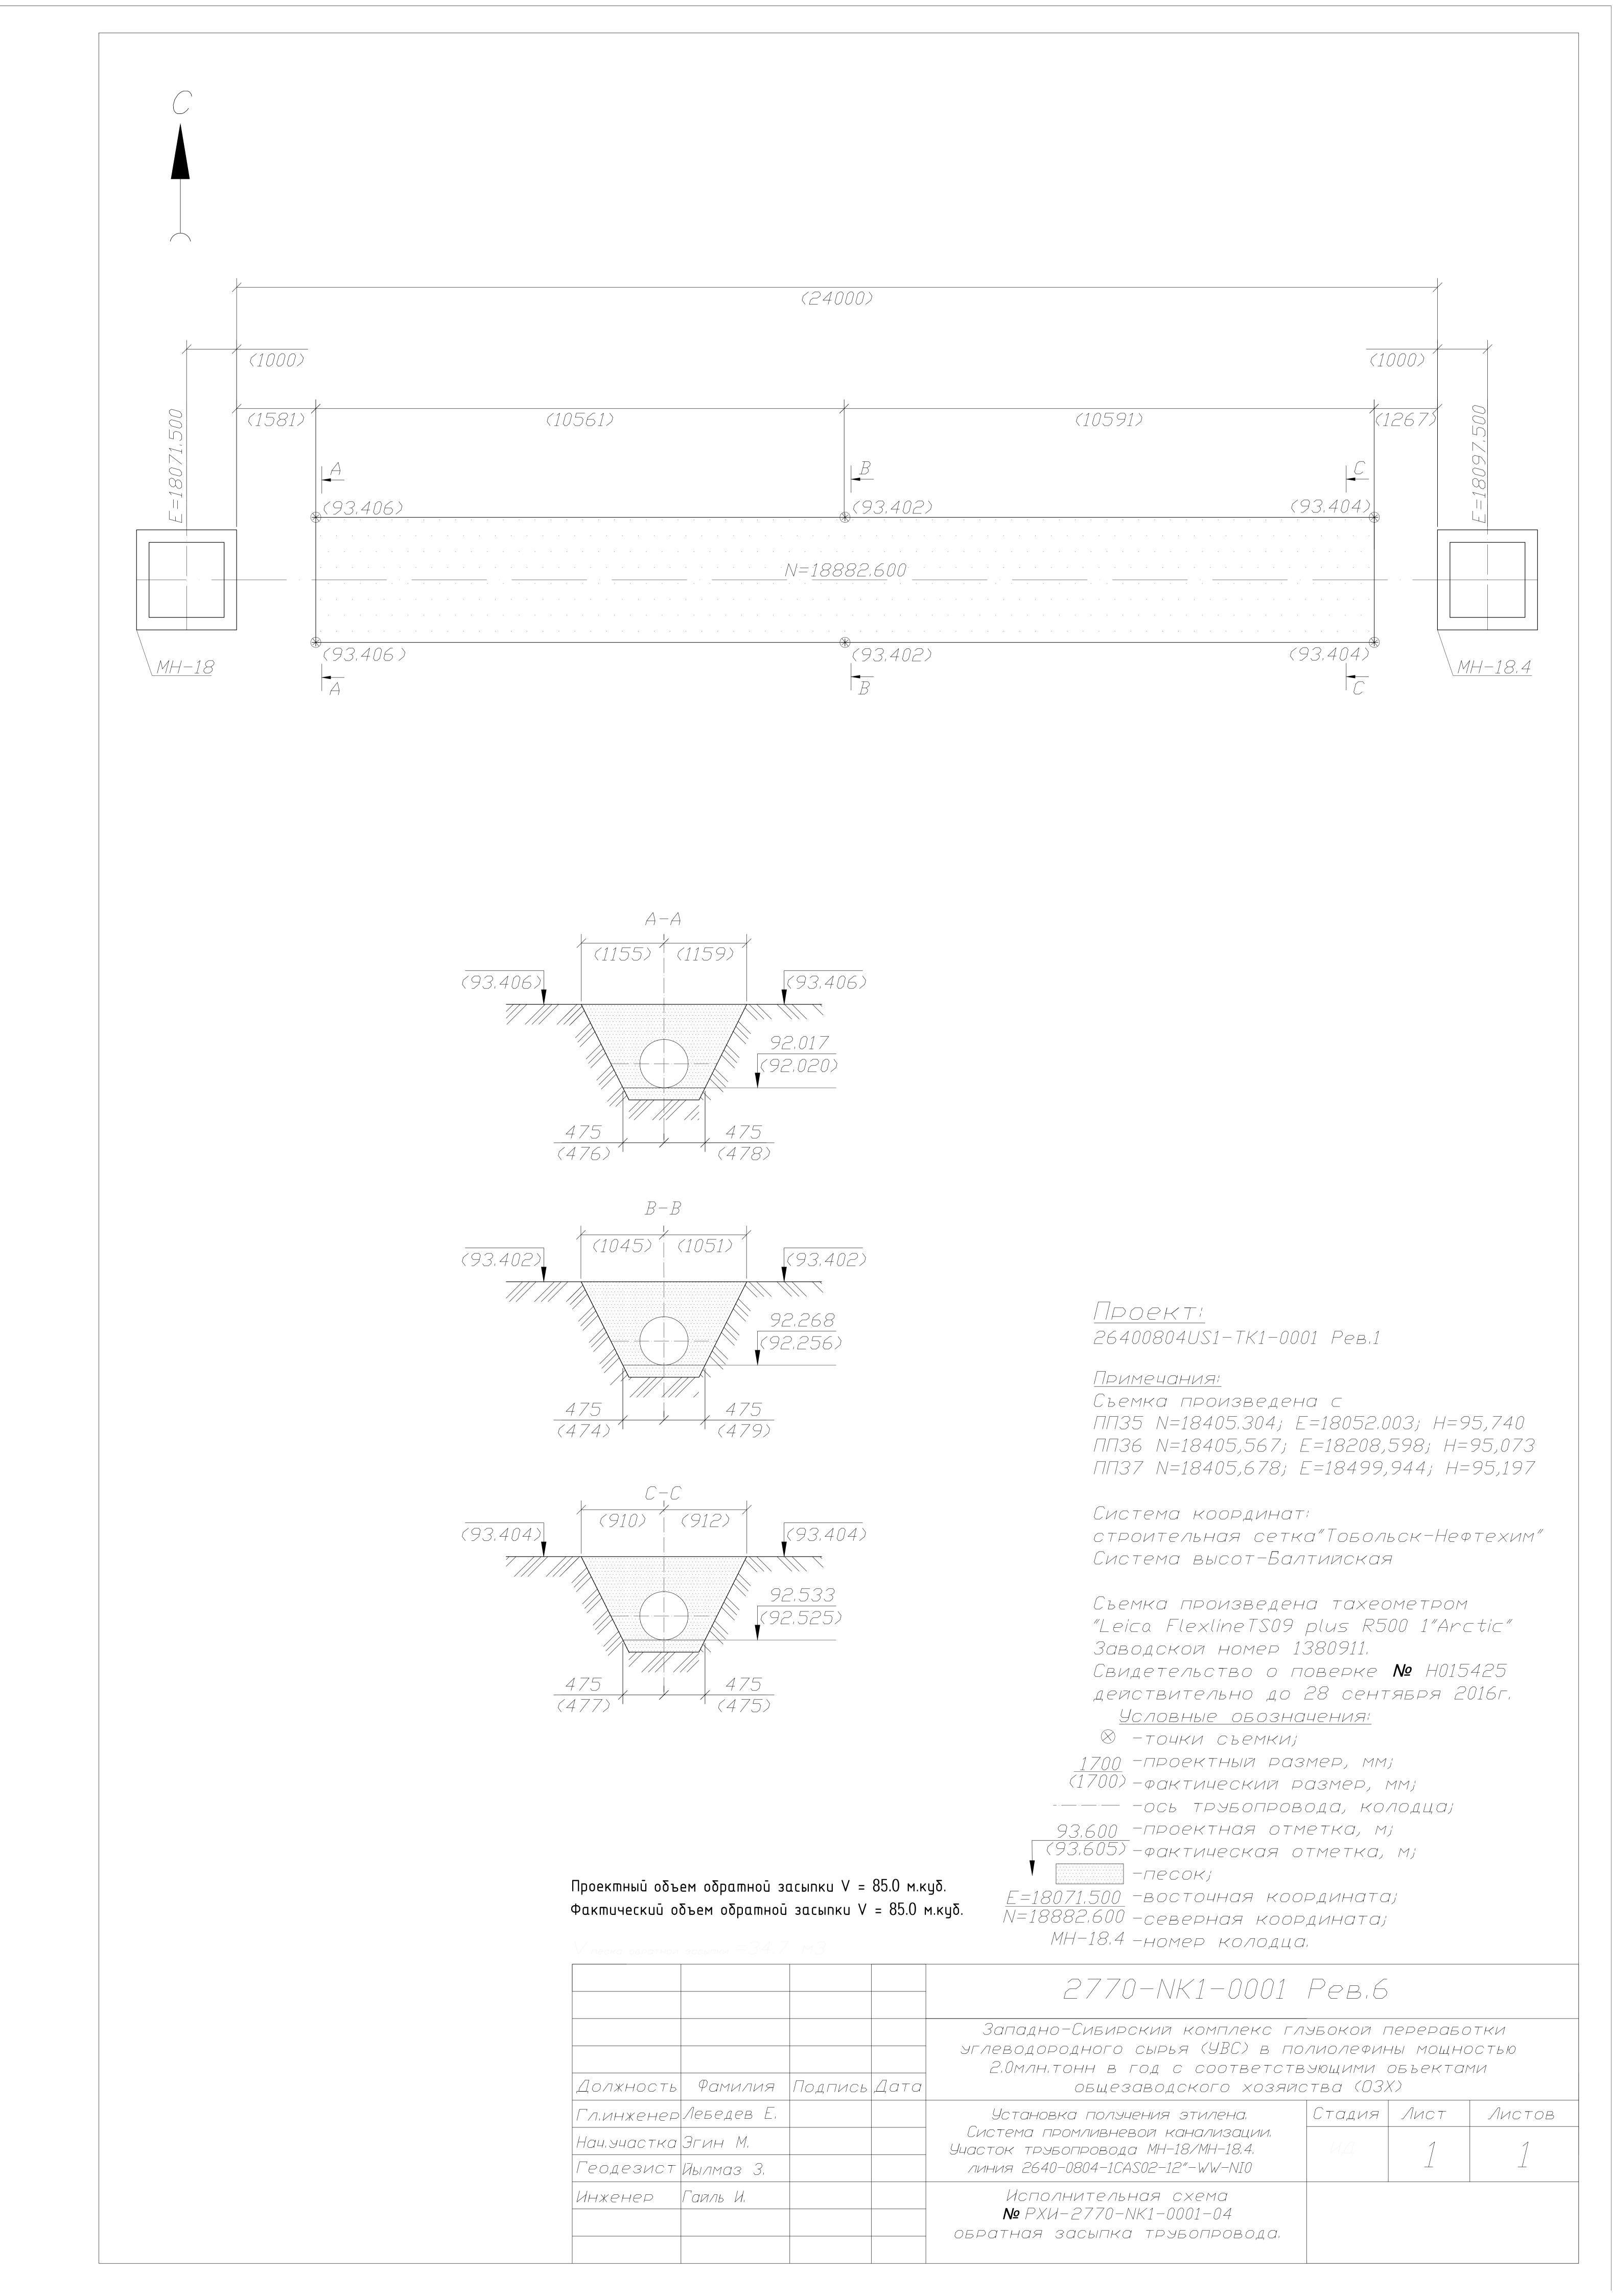

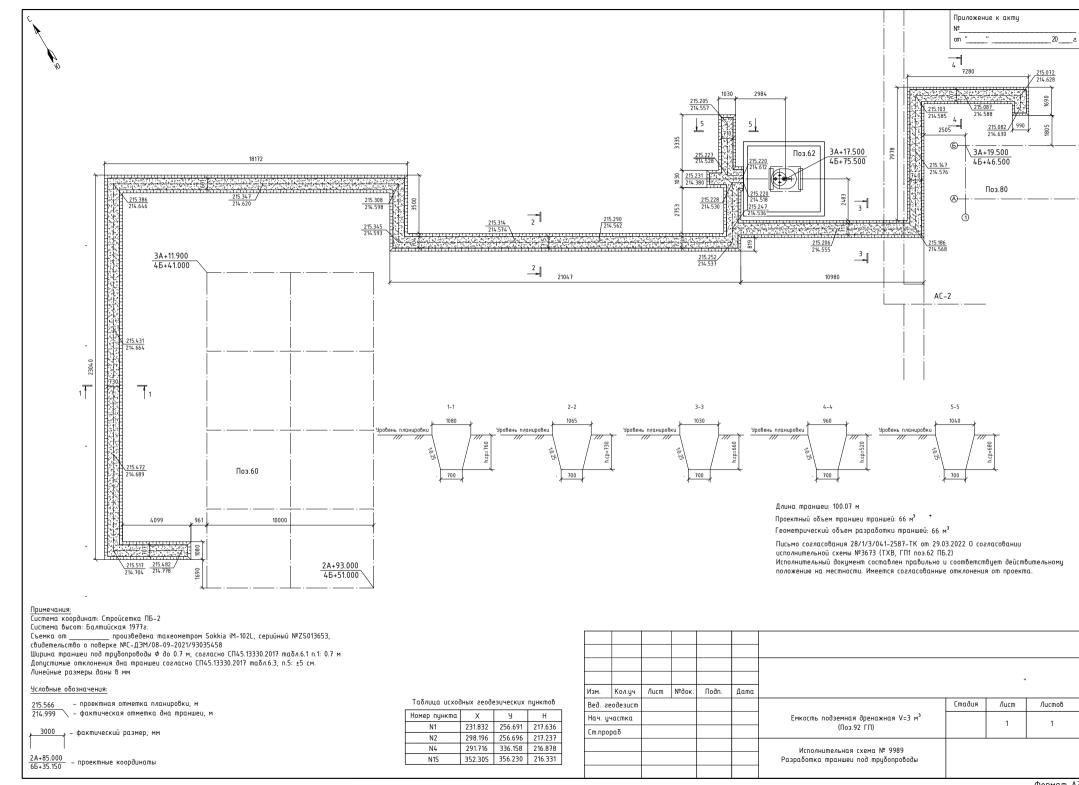

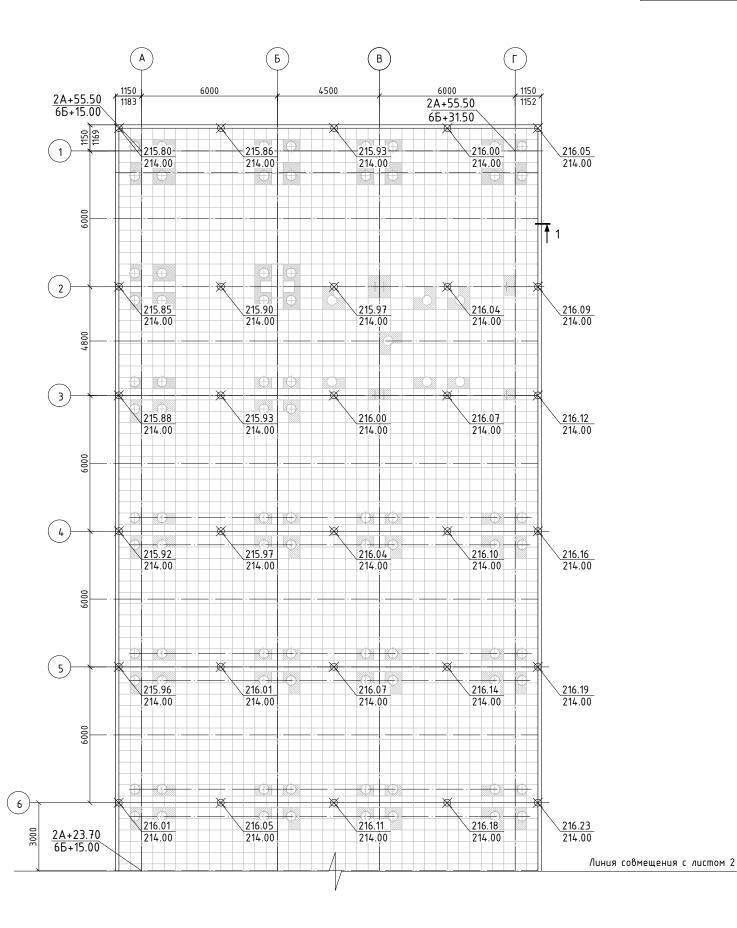

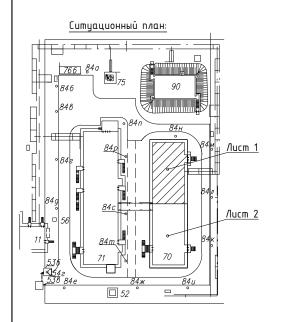

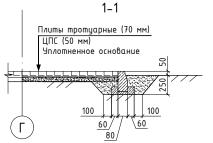

Тαδлица исходных геодезических пунктов

Номер пункта	Χ	У	Н
N1	231.832	256.691	217.636
N2	298.196	256.696	217.237
N6	291.716	336.158	216.878
N7	352.305	356.230	216.331

Площадь устройства твердого покрытия согласно ВР: 1111,75 м 2 Фактическая площадь устройства твердого покрытия: 1111,75 м 2

Исполнительный документ составлен правильно и соответствует действительному положению на местности. Отклонения от проекта отсутствуют.

Примечания: Система координат: Стройсетка Система высот: Балтийская 1977г.

Съемка от _____ произведена тахеометром Sokkia iM-102L, серийный №ZS013653, свидетельство о поверке №С-ДЗМ/08-09-2021/93035458 от 08.09.2021

Линейные размеры даны в мм

Предельные отклонения отметок покрытий любых видов, согласно СП 82.13330.2016, пункт 4.17: ± 5 см


<u> Условные обозначения:</u>


215.80 – проектная отметка верха твердого покрытия, м 215.81 – фактическая отметка верха твердого покрытия, м

1150 – проектный размер, мм 1155 – фактический размер, мм


<u>4A+76.00</u> - проектные координаты

						Р.03.ПБ.2.79.0Ф.000 (изм.1) ли Р.03.ПБ.2.000.ГП1.000 (изм.2) лі			
Изм.	Кол.уч	/lucm	№док.	Подп.	Дата				
Вед. г	еодезист						Стадия	/lucm	Листов
Нач. у	частка							1	2
Cm. np	οραδ							•	
						Исполнительная схема №			
	Планово-вь		Планово-высотное положение тротуарных плит и						
						бортового камня			

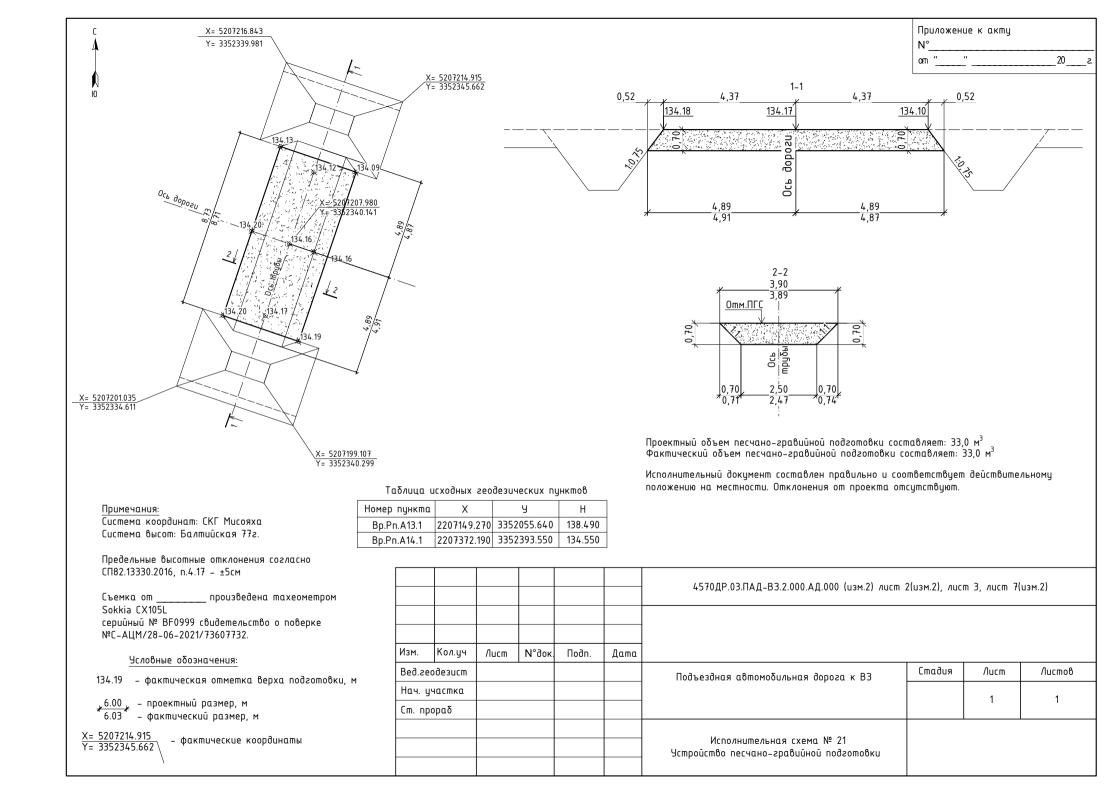

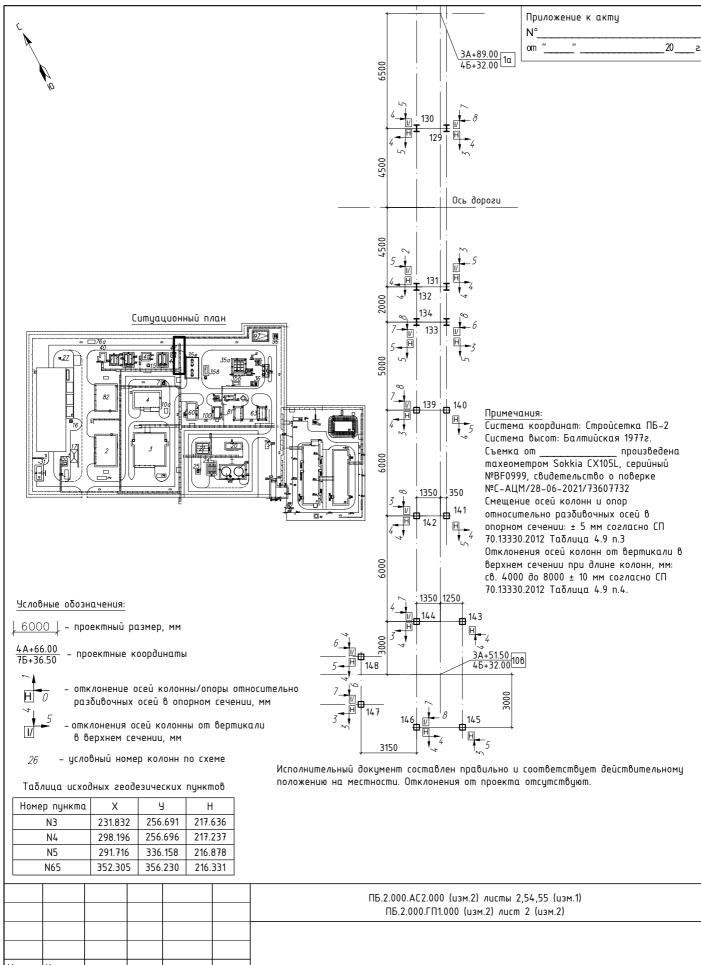

						ПБ.2.000.AC2.000 (изм.2) листы ПБ.2.000.ГП1.000 (изм.2) лис		.1)	
Изм.	Кол.уч	/lucm	№док.	Подп.	Дата				
Вед. г	еодезист						Стадия	Лист	Листов
Нач. у	частка							1	1
Cm. np	οραδ							'	ı
						Исполнительная схема № 97435 Плановое положение и вертикальность колонн			

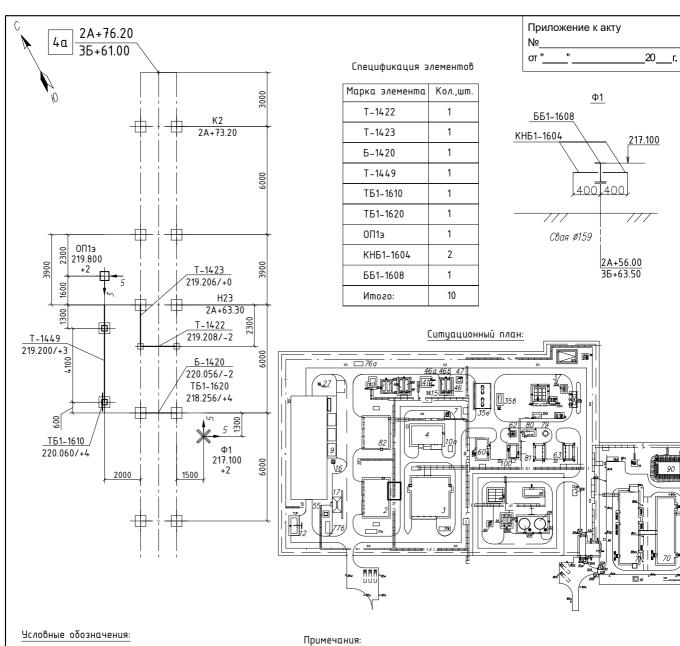

ТШ1-2033 - марка элемента

217.773/-3 — проектная отметка верха элемента, м /отклонение от проектной отметки, мм

_ 6000] – проектный размер, мм

 $\frac{4A+76.00}{55+64.00}$ — проектные координаты

- направление и величина отклонения от 5 проектиого раднового положения мм

_5 проектного планового положения, мм

Система координат: Стройсетка ПБ-5

Система высот: Балтийская 1977г.

Съемка от _____ произведена тахеометром Sokkia CX105L, серийный

№ВF0999, свидетельство о поверке №С-АЦМ/28-06-2021/73607732

Предельные отклонения отметок опорных узлов согласно СП 70.13330.2012,

mαδη.4.9 n.Б7

Смещение осей колонн и опор относительно разбивочных осей в опорном сечении

± 5 мм согласно СП 70.13330.2012 Таблица 4.9 п.3

Линейные размеры даны в мм


Исполнительный документ составлен правильно и соответствует действительному положению на местности. Отклонения от проекта отсутствуют.

Таблица исходных геодезических пунктов

Номер пункта	Х	У	Н
N2	231.832	256.691	217.636
N3	298.196	256.696	217.237
N4	291.716	336.158	216.878
N11	352.305	356.230	216.331

1.00.Р.03.ПБ.5.000.АС1.000 (изм.2) листы 2,7,8,34 (изм.1) 1.00.Р.03.ПБ.5.000.ГП1.000 (Изм.2) л.2(изм.2)

Изм.	Кол.уч	/lucm	№док.	Подп.	Дата				
Вед. ге	одезист					Промбаза при КС–5 "Амурская"	Стадия	/lucm	Листов
Нач. уч	астка					Эстакада под коммуникации в районе	итд	1	1
Cm. npo	ραδ					ремонтно-механической мастерской и котельной (АС-1)	ИΙД	'	'
						Исполнительная схема № 222			
						Планово-высотное положение опоры и фундамента,			
						высотное положение траверс и балок			

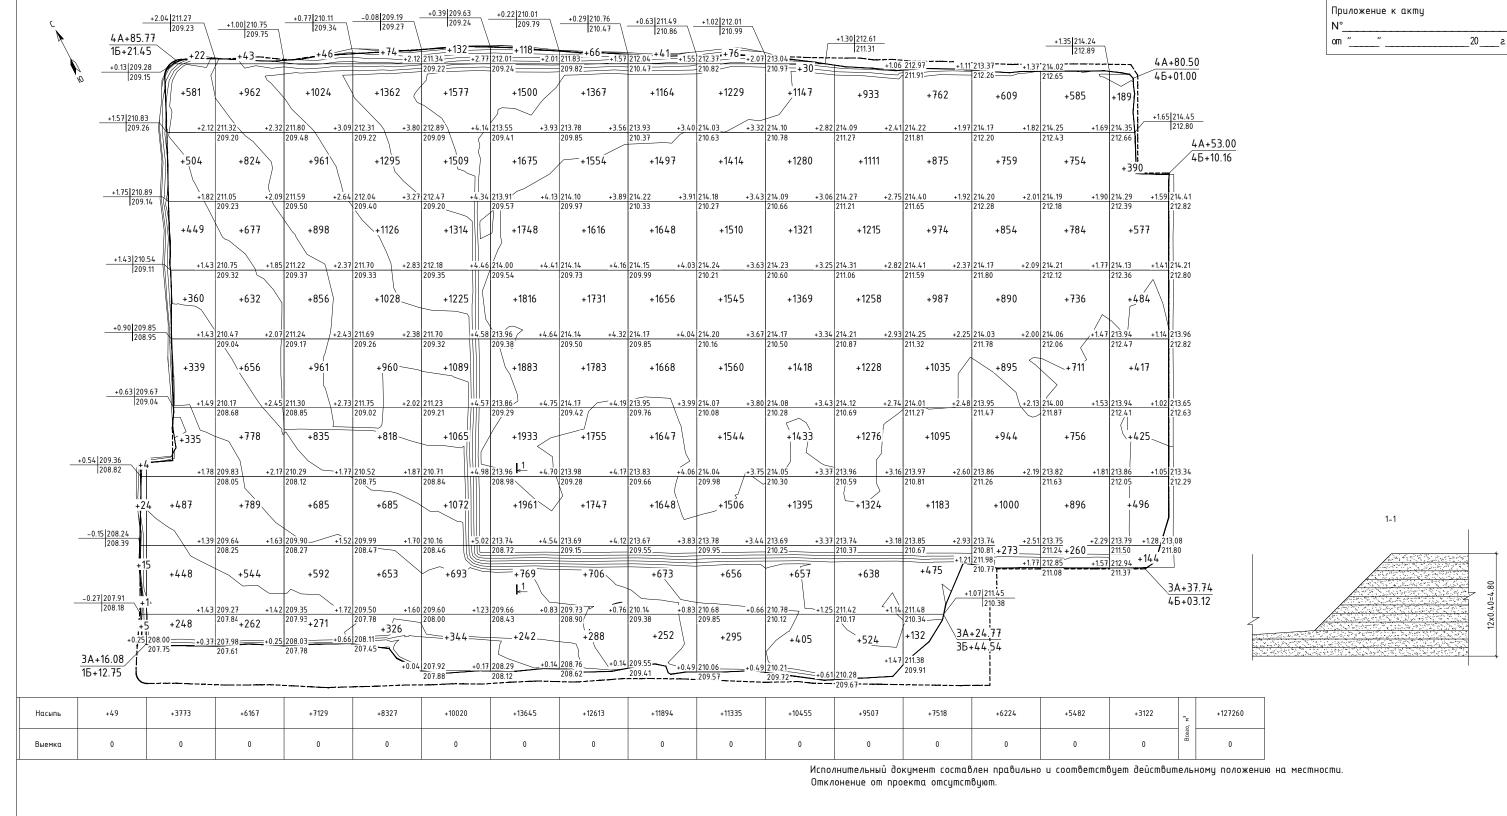

Примечание:

Съемка от _____ произведена тахеометром Sokkia iM-102L, серийный №ZS011353, свидетельство о поверке №C-ДЭМ/08-09-2021/93232341

Величина сетки квадратов 20х20 м

Система координат: Стройсетка КЦ Система высот: Балтийская 1977г.

Таблица исходных геодезических пунктов

Номер пункта	Χ	У	Н
Гр.Рп.12	852.259	22.483	205.144
Гр.Рп.13	546.510	100.767	209.446
Гр.Рп.14	551.787	213.661	209.906
Гр.Рп.15	550.681	306.566	211.487

Имеется письмо согласование №28/1/1/08-092ТК от 25.03.2022 О переносе полосы границы проектирования

Общий проектный объем отсыпки: $V=137051~{\rm m}^3$

Объем отсыпки, предъявленный ранее: $V=94245 \text{ m}^3$

Объем отсыпки по схеме: $V=33015~{\rm M}^3$

Условные обозначения:

..... - проектный контур отсыпки площадки КЦ

— — рабочая отметка(величина отсыпки), м

+1.50 | 209.88 - фактическая отметка, м

208.38 - отметка существующего рельефа, м

+303 - объем отсыпки, м³

<u>3A+43.00</u> 3Б+04.00 – фактические координаты

			0038.001.008.P99.0004.173.9001.0000.000-ГП.ВР л.5
			0038.001.008.Р99.0004.173.9001.0000.000-ГП л.2, л.3, л.9

План земляных масс M1:1000 (промежуточная)

